


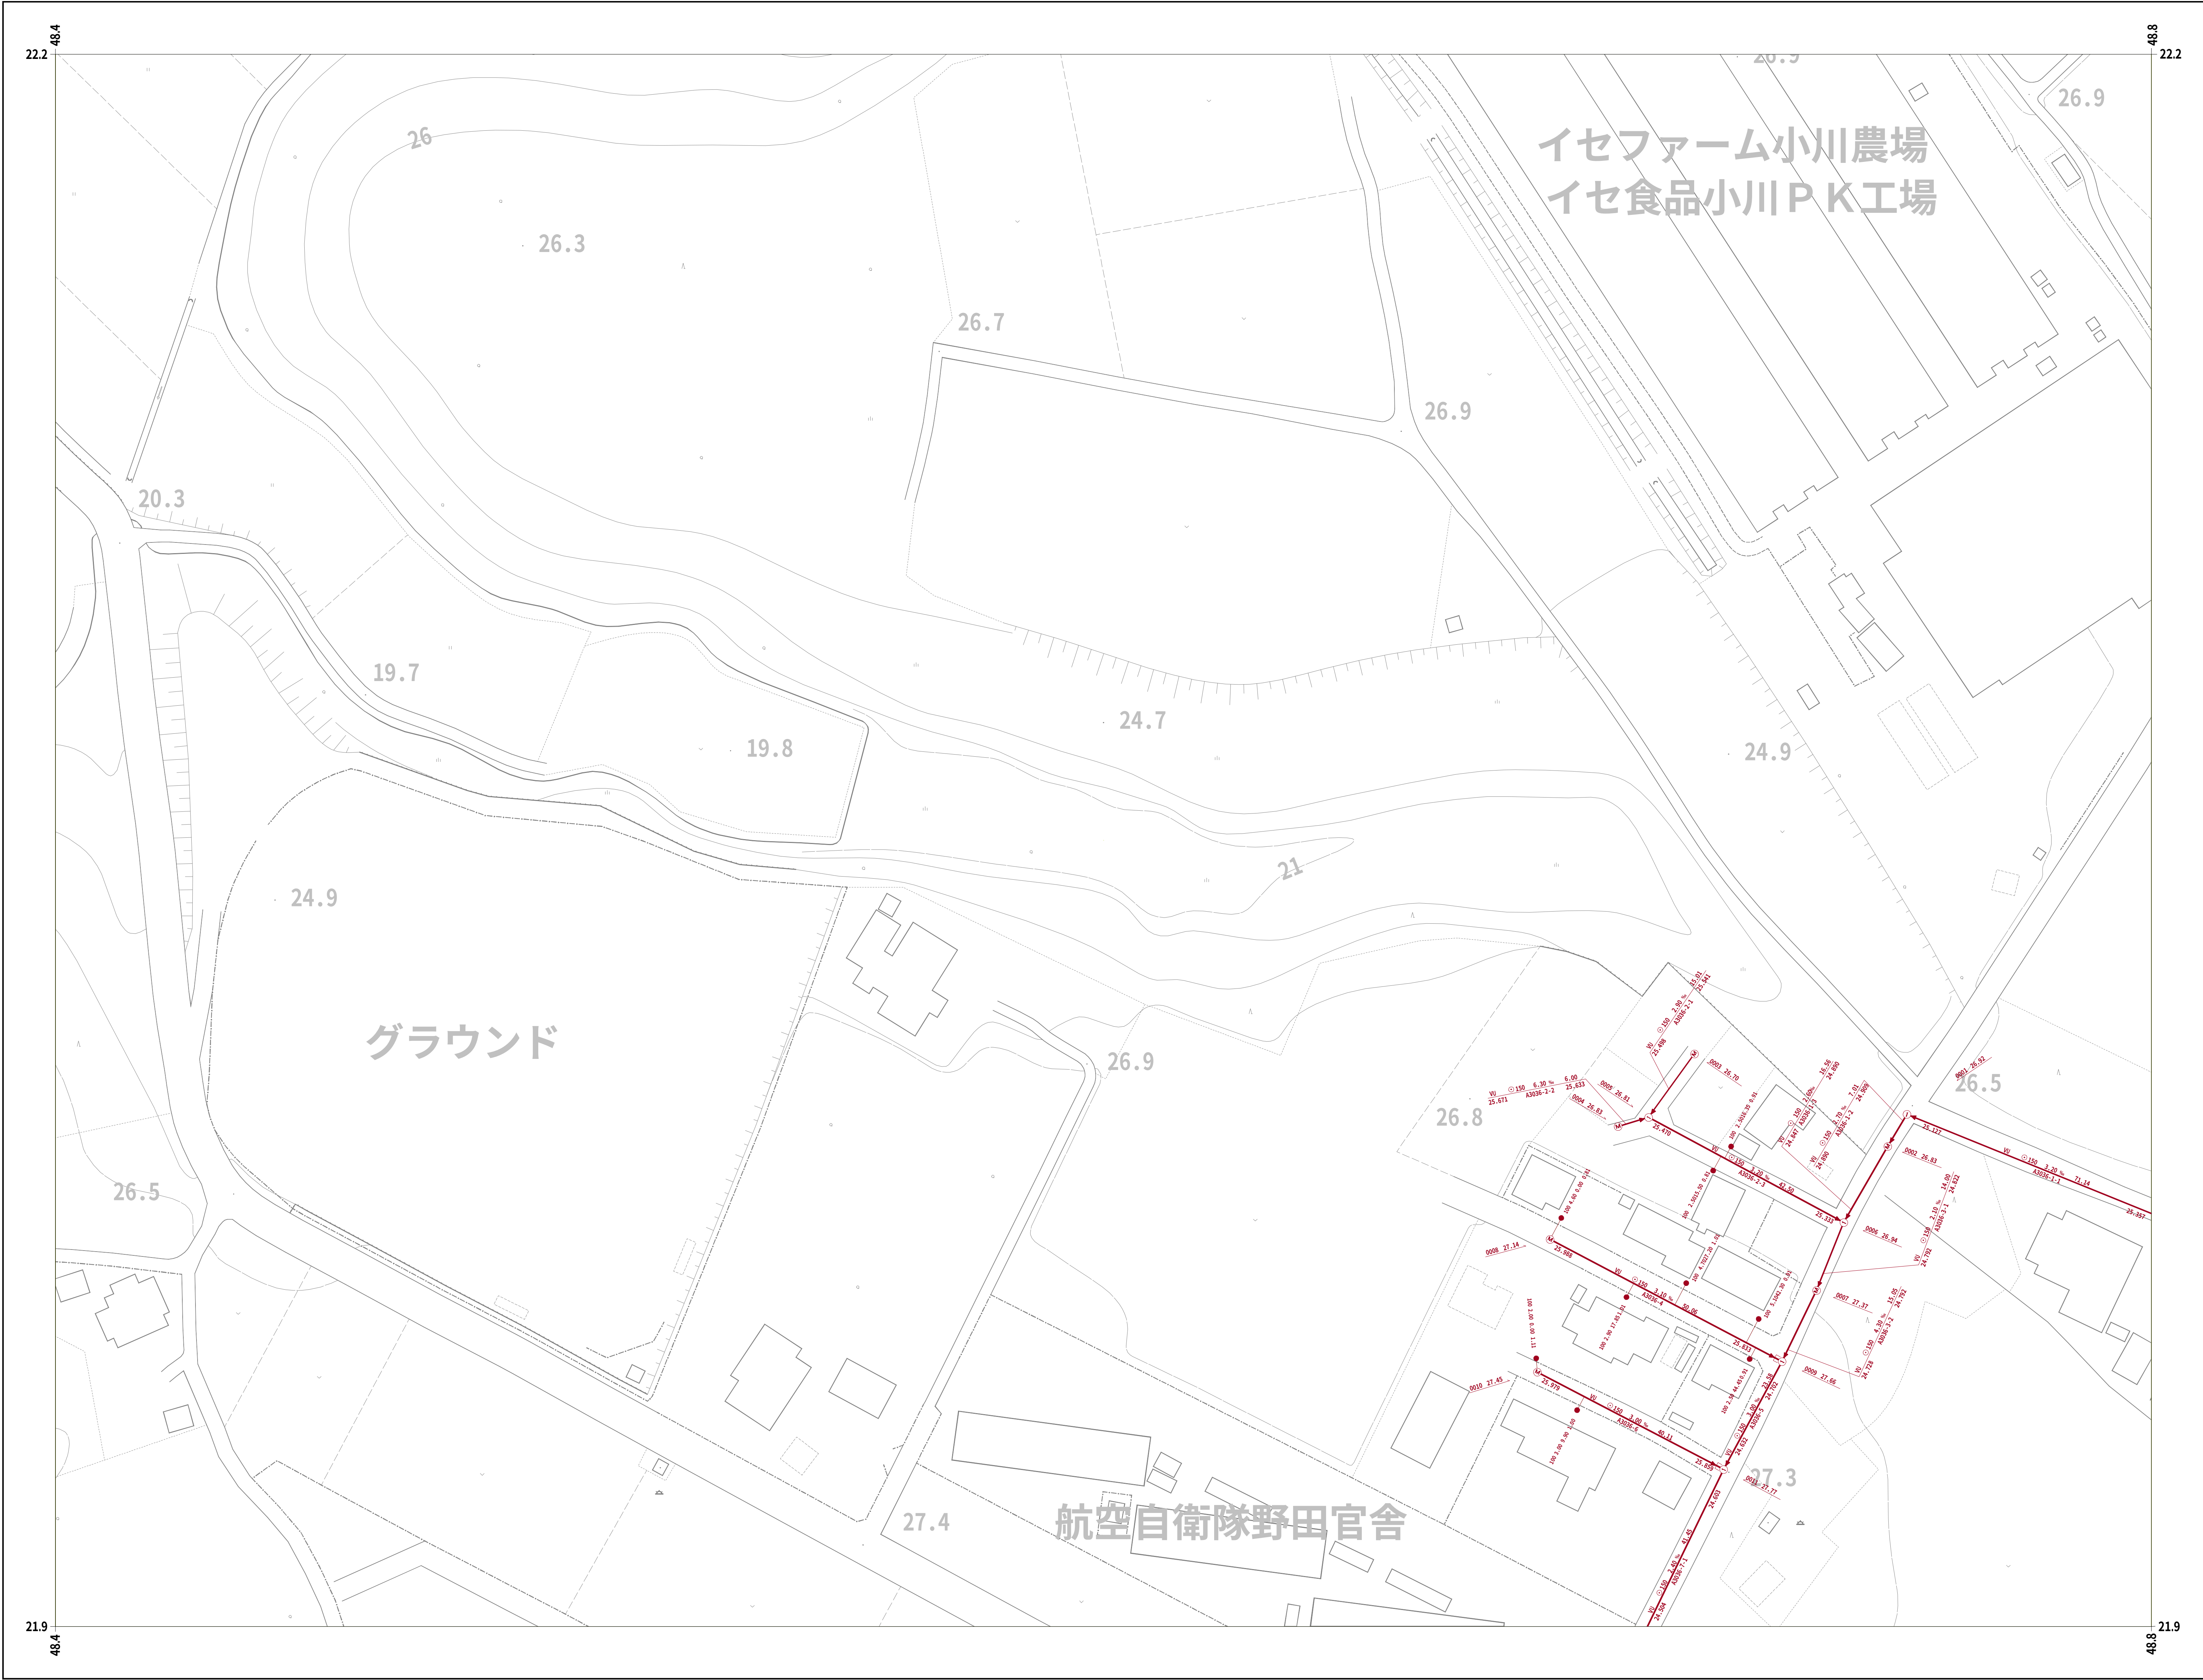


令和七年三月作成


国際航業株式会社調製




22-61	22-62	
22-71	22-72	

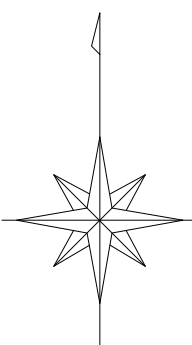


凡 例	
人 孔	
0号マンホール(円形φ75)	⑦
1号マンホール(円形φ90)	①
2号マンホール(円形φ120)	②
3号マンホール(円形φ150)	③
4号マンホール(円形φ180)	④
5号マンホール(210×120)	⑤
6号マンホール(260×120)	⑥
特殊マンホール	※
特 1号マンホール(60×90)	①
特 2号マンホール(120×120)	▲
特 3号マンホール(140×120)	②
特 4号マンホール(180×120)	③
特 5号マンホール(φ150)	⑤
特 6号マンホール(φ180)	⑥
特 7号マンホール(210×210)	⑦
楕円マンホール	○
矩形マンホール	⊠
小口径マンホール	●
マンシホール	④
ポンプ付マンホール	④
吐 口	↑
仮想マンホール	×
管止め	
流域下水道マンホール	⑥
樹	
20cm樹	—●—
30cm樹	—→—
0号マンホール樹	—○—
雨水樹	—●—
取付管のみ	—●—
管止め及び小口径樹	—▲—
管 渠	
幹線	—
枝線	—
幹線 (圧送)	—
枝線 (圧送)	—
幹線 雨水)	—

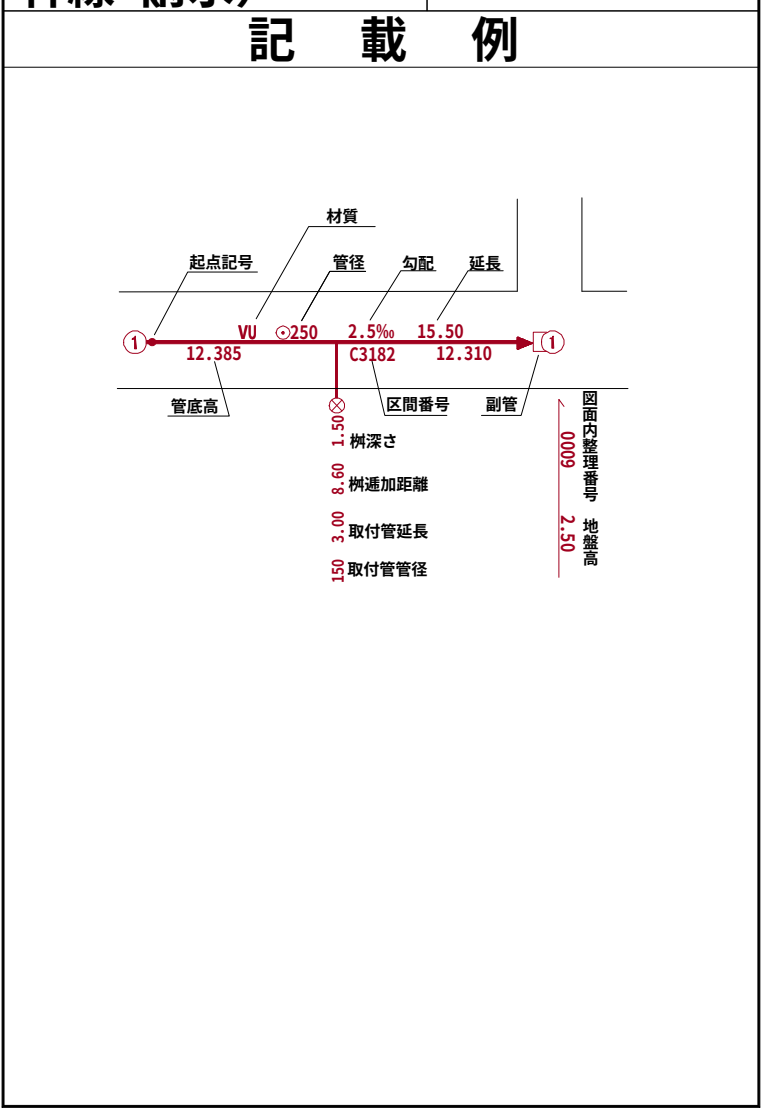


小美玉市

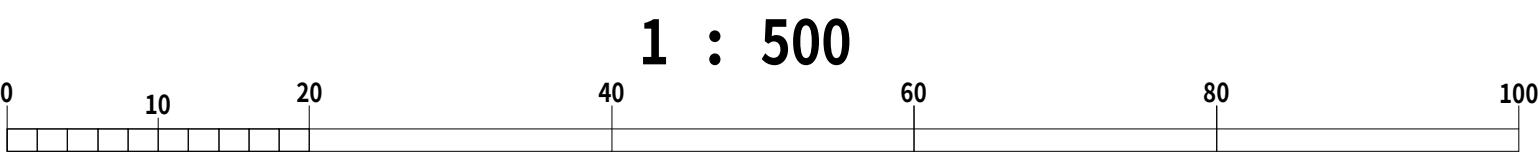

	22-61	22-62
	22-71	22-72
	22-81	22-82

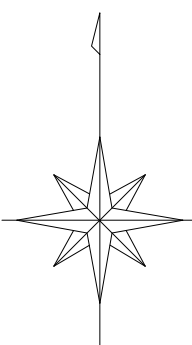


凡 例	
人	孔
0号マンホール(円形φ75)	①
1号マンホール(円形φ90)	②
2号マンホール(円形φ120)	③
3号マンホール(円形φ150)	④
4号マンホール(円形φ180)	⑤
5号マンホール(210×120)	⑥
6号マンホール(260×120)	⑦
特殊マンホール	⑧
特 1号マンホール(60×90)	⑨
特 2号マンホール(120×120)	⑩
特 3号マンホール(140×120)	⑪
特 4号マンホール(180×120)	⑫
特 5号マンホール(φ150)	⑬
特 6号マンホール(φ180)	⑭
特 7号マンホール(210×210)	⑮
楕円マンホール	⑯
矩形マンホール	⑰
小口径マンホール	●
マンシホール	○
ポンプ付マンホール	⊕
吐 口	↑
仮想マンホール	×
管止め	
流域下水道マンホール	⊙
樹	
20cm樹	—●—
30cm樹	—●—
0号マンホール樹	—○—
雨水樹	—●—
取付管のみ	—●—
管止め及び小口径樹	—●—
管 渠	
幹線	—
枝線	—
幹線 (圧送)	—
枝線 (圧送)	—
幹線 雨水)	—

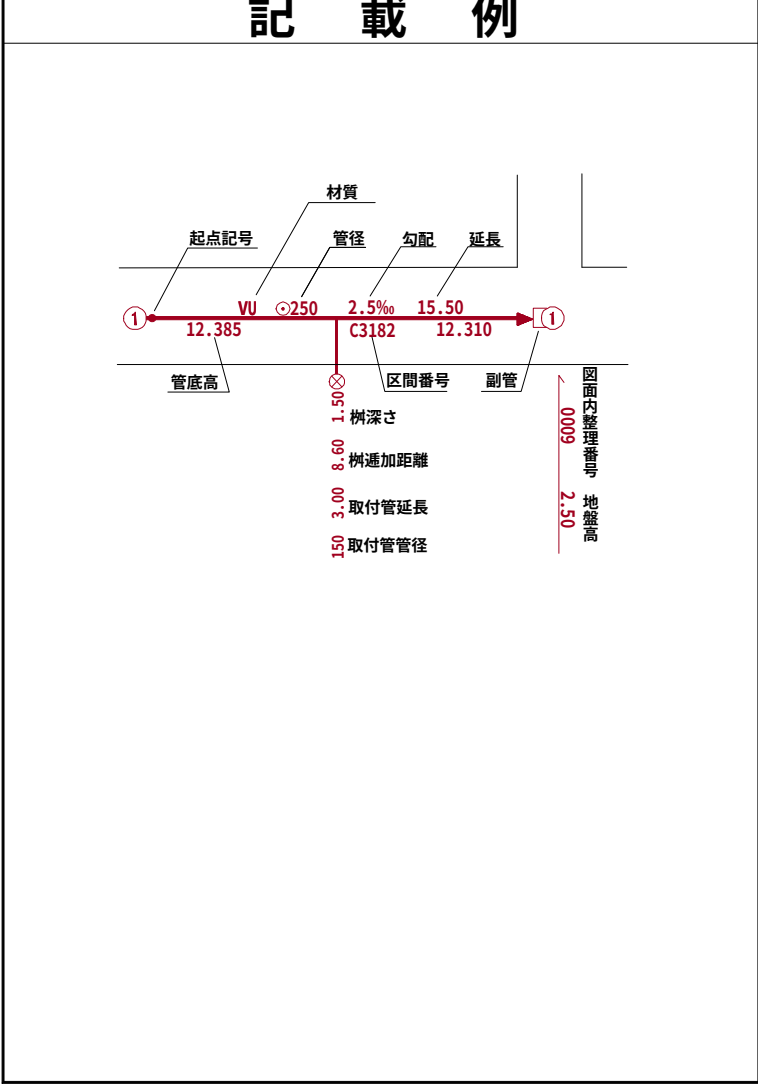

小美玉市

令和七年三月作成


国際航業株式会社調製

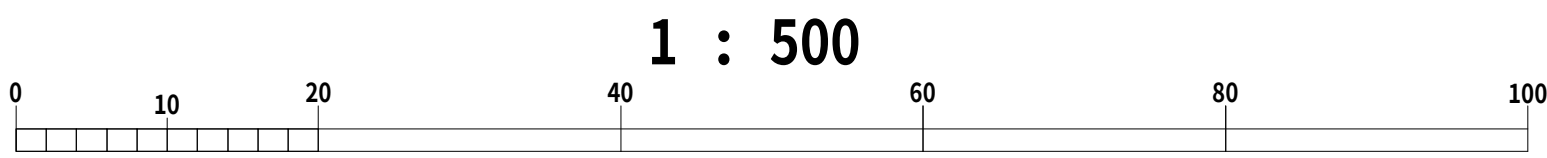

令和七年三月作成



22-61	22-62	
22-71	22-72	
22-81	22-82	22-83

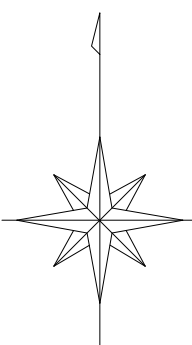

凡 例

人	孔
0号マンホール(円形φ75)	①
1号マンホール(円形φ90)	②
2号マンホール(円形φ120)	③
3号マンホール(円形φ150)	④
4号マンホール(円形φ180)	⑤
5号マンホール(210×120)	⑥
6号マンホール(260×120)	⑦
特殊マンホール	⑧
特 1号マンホール(60×90)	⑨
特 2号マンホール(120×120)	⑩
特 3号マンホール(140×120)	⑪
特 4号マンホール(180×120)	⑫
特 5号マンホール(φ150)	⑬
特 6号マンホール(φ180)	⑭
特 7号マンホール(210×210)	⑮
楕円マンホール	⑯
矩形マンホール	⑰

樹

20cm樹	●
30cm樹	○
0号マンホール樹	①
雨水樹	●
取付管のみ	○
管止め及び小口径樹	●


管 渠

幹線	—
枝線	—
幹線 (圧送)	—
枝線 (圧送)	—
幹線 雨水)	—


記 載 例


小美玉市

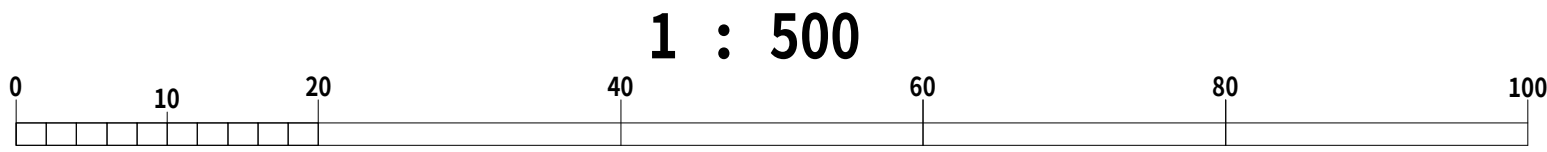

	22-71	22-72
	22-81	22-82
	22-91	22-92

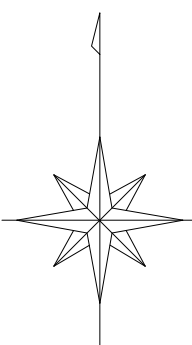

凡 例

人	孔
0号マンホール(円形φ75)	①
1号マンホール(円形φ90)	②
2号マンホール(円形φ120)	③
3号マンホール(円形φ150)	④
4号マンホール(円形φ180)	⑤
5号マンホール(210×120)	⑥
6号マンホール(260×120)	⑦
特殊マンホール	⑧
特 1号マンホール(60×90)	⑨
特 2号マンホール(120×120)	⑩
特 3号マンホール(140×120)	⑪
特 4号マンホール(180×120)	⑫
特 5号マンホール(φ150)	⑬
特 6号マンホール(φ180)	⑭
特 7号マンホール(210×210)	⑮
楕円マンホール	⑯
矩形マンホール	⑰
小口径マンホール	●
マンシンホール	○
ポンプ付マンホール	⊕
吐 口	↑
仮想マンホール	*
管止め	
流域下水道マンホール	⊙

樹

20cm樹	—●—
30cm樹	—→—
0号マンホール樹	—○—
雨水樹	—●—
取付管のみ	—●—
管止め及び小口径樹	—▲—

管 渠

幹線	—
枝線	—
幹線 圧送)	—
枝線 圧送)	—
幹線 雨水)	—

記 載 例


令和七年三月作成

小美玉市


1 : 500




小美玉市公共下水道台帳施設平面図

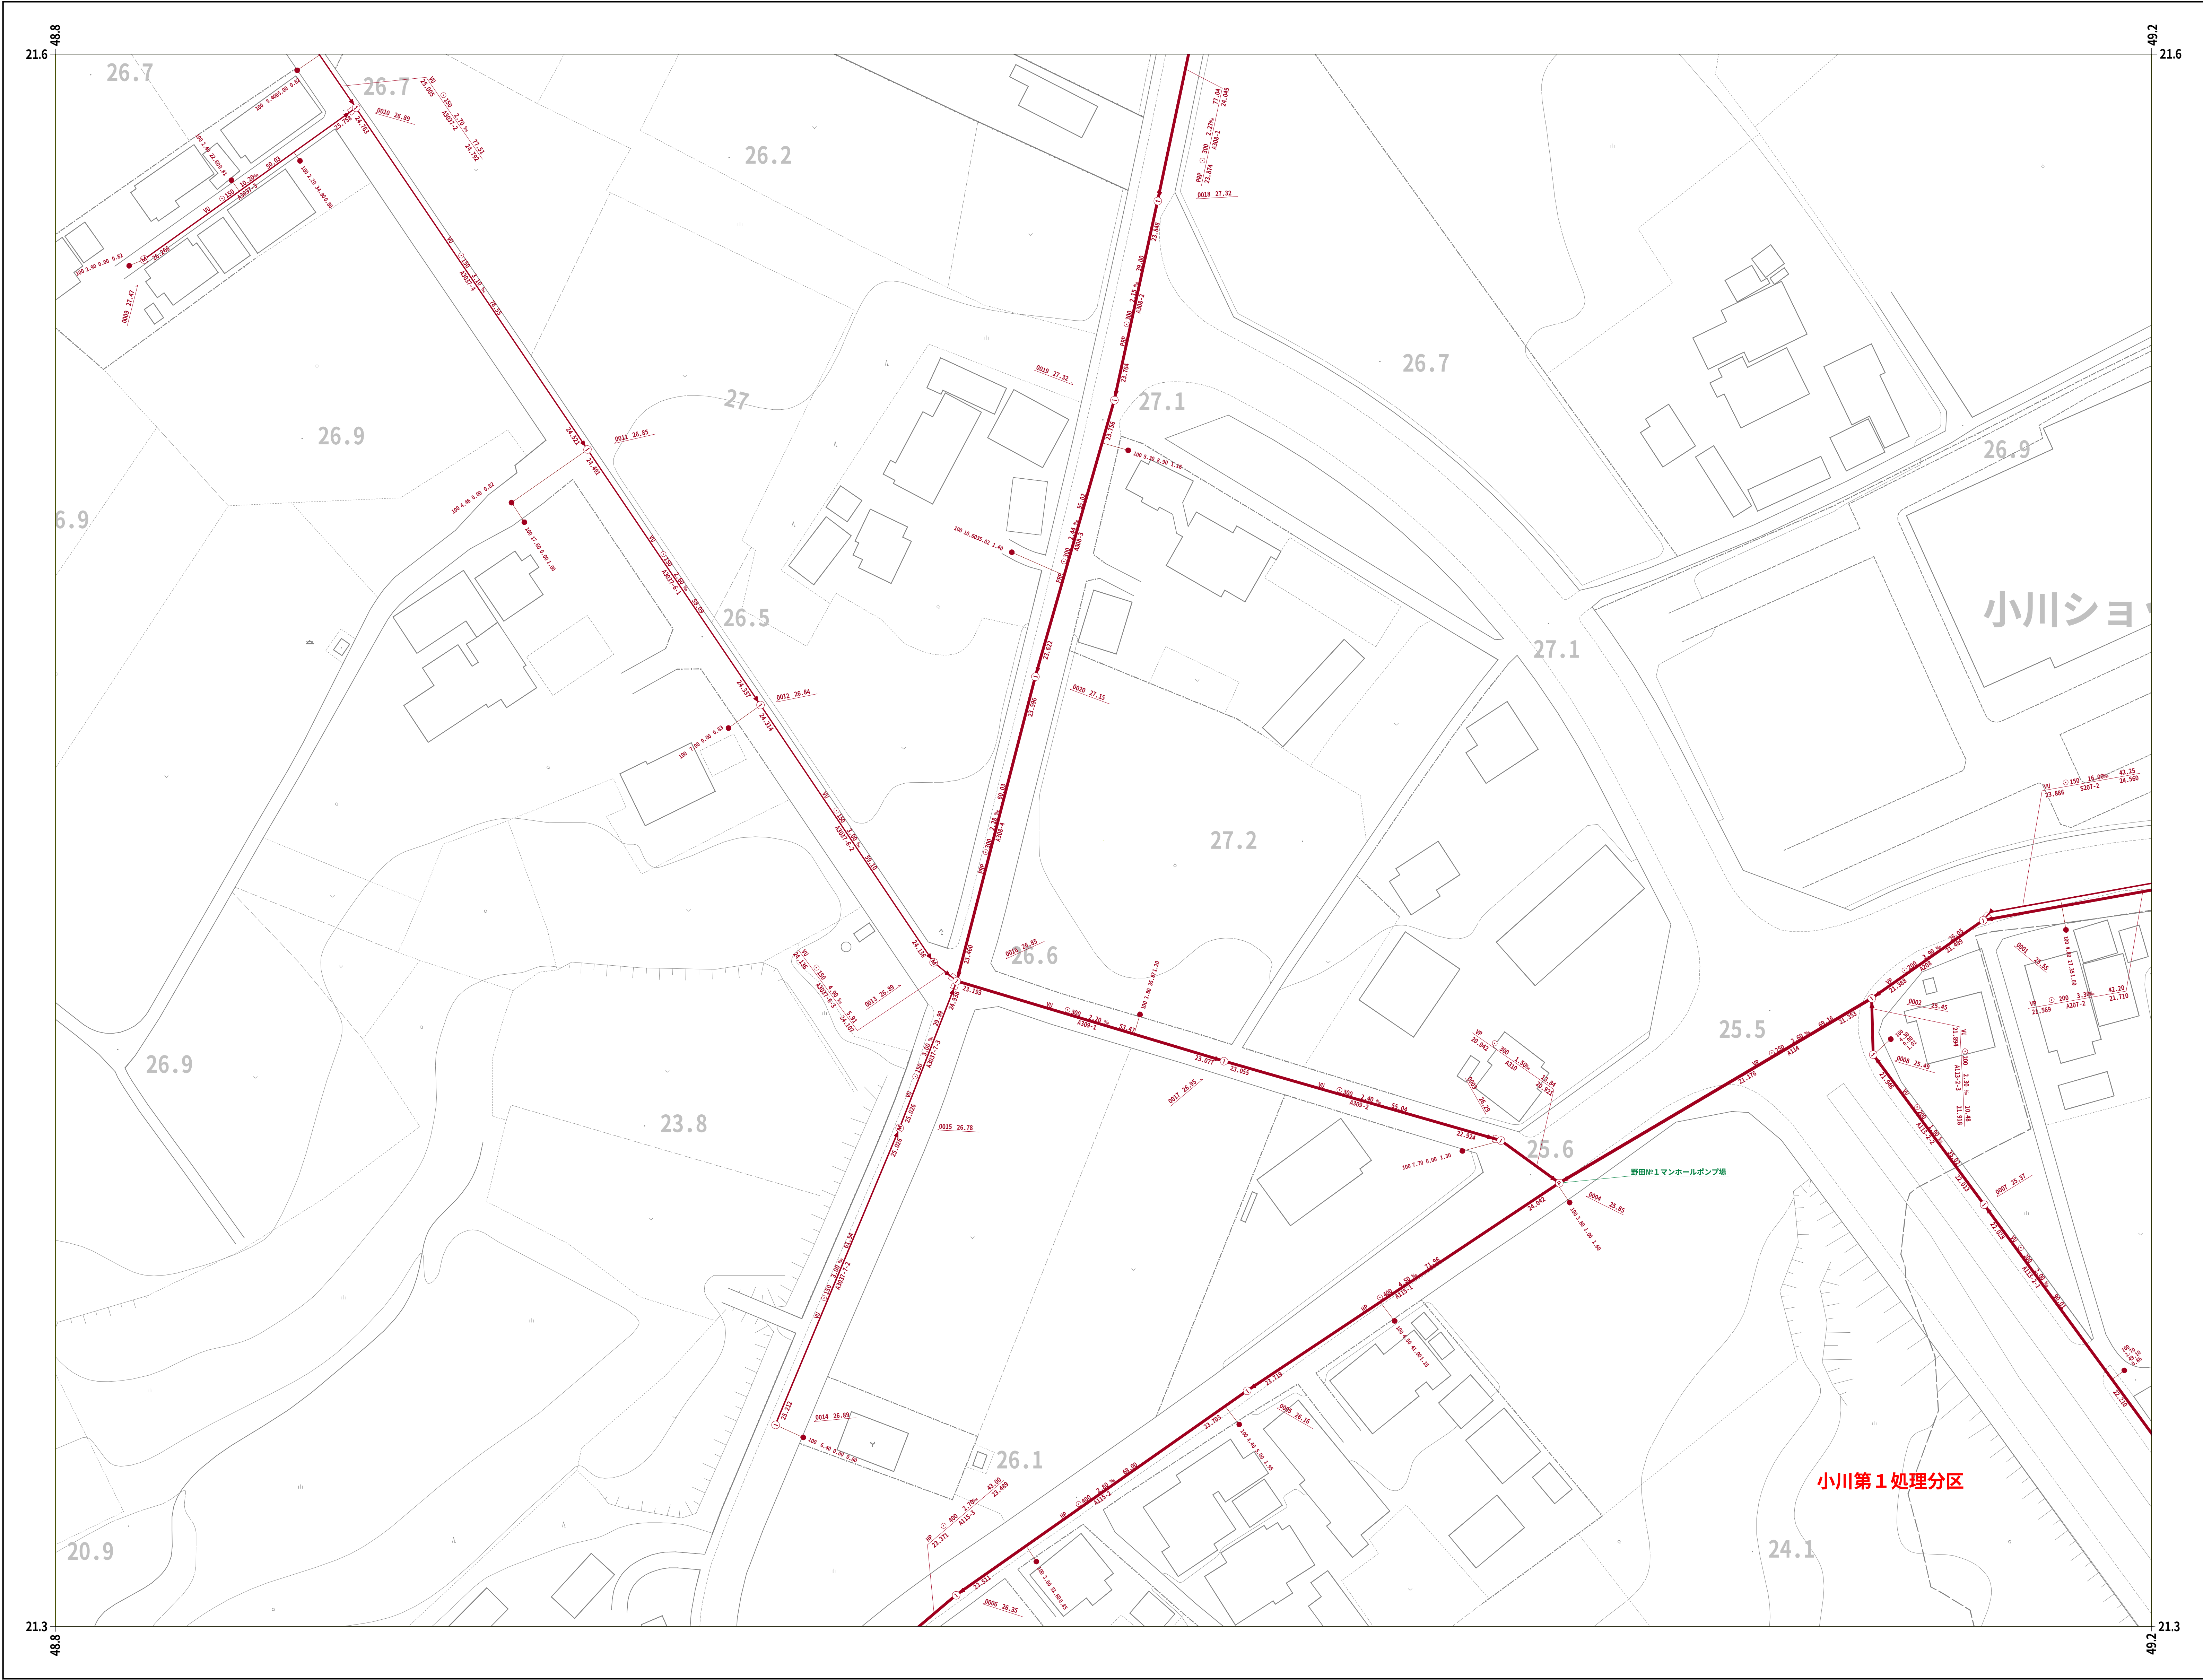


22-71	22-72	
22-81	22-82	22-83
22-91	22-92	22-93

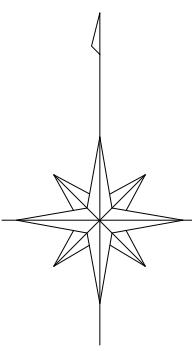

凡 例	
人	孔
0号マンホール(円形φ75)	①
1号マンホール(円形φ90)	②
2号マンホール(円形φ120)	③
3号マンホール(円形φ150)	④
4号マンホール(円形φ180)	⑤
5号マンホール(210×120)	⑥
6号マンホール(260×120)	⑦
特殊マンホール	⑧
特1号マンホール(60×90)	⑨
特2号マンホール(120×120)	⑩
特3号マンホール(140×120)	⑪
特4号マンホール(180×120)	⑫
特5号マンホール(φ150)	⑬
特6号マンホール(φ180)	⑭
特7号マンホール(210×210)	⑮
楕円マンホール	⑯
矩形マンホール	⑰
小口径マンホール	⑱
マンシンホール	⑲
ポンプ付マンホール	⑳
吐 口	㉑
仮想マンホール	㉒
管止め	㉓
流域下水道マンホール	㉔
樹	
20cm樹	㉕
30cm樹	㉖
0号マンホール樹	㉗
雨水樹	㉘
取付管のみ	㉙
管止め及び小口径樹	㉚
管 渠	
幹線	㉛
枝線	㉜
幹線 (圧送)	㉝
枝線 (圧送)	㉞
幹線 雨水	㉟

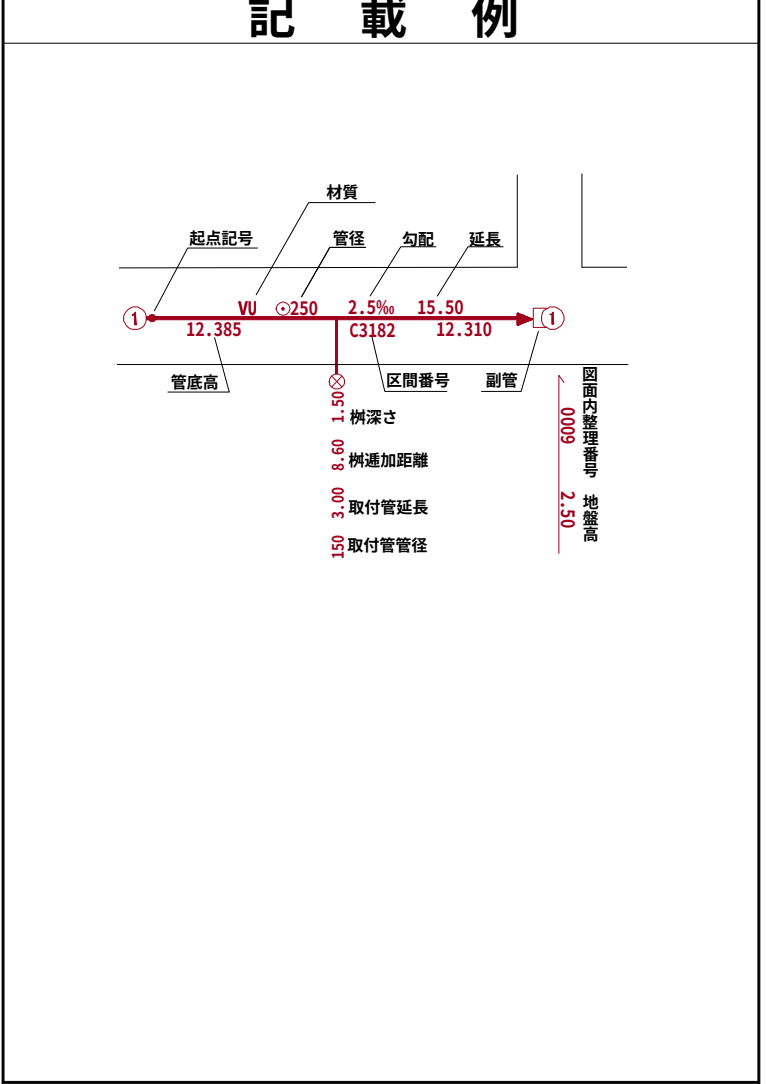


小美玉市

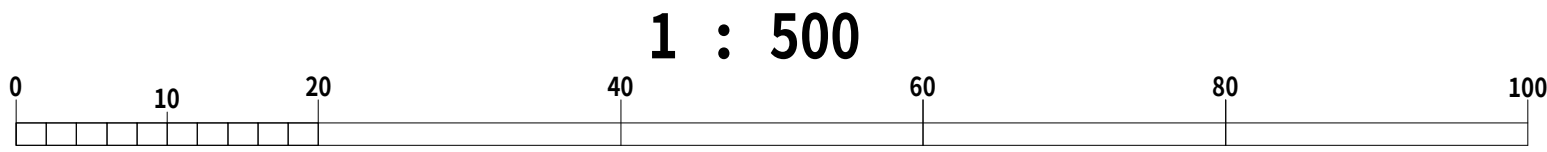

小美玉市公共下水道台帳施設平面図

22-72		
22-82	22-83	
22-92	22-93	

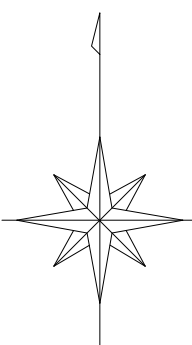


凡 例	
人 孔	
0号マンホール(円形φ75)	①
1号マンホール(円形φ90)	②
2号マンホール(円形φ120)	③
3号マンホール(円形φ150)	④
4号マンホール(円形φ180)	⑤
5号マンホール(210×120)	⑥
6号マンホール(260×120)	⑦
特殊マンホール	⑧
特 1号マンホール(60×90)	⑨
特 2号マンホール(120×120)	⑩
特 3号マンホール(140×120)	⑪
特 4号マンホール(180×120)	⑫
特 5号マンホール(φ150)	⑬
特 6号マンホール(φ180)	⑭
特 7号マンホール(210×210)	⑮
楕円マンホール	⑯
矩形マンホール	⑰
小口径マンホール	●
マンシホール	○
ポンプ付マンホール	⊕
吐 口	↑
仮想マンホール	*
管止め	
流域下水道マンホール	⊙
樹	
20cm樹	—●—
30cm樹	—→—
0号マンホール樹	—○—
雨水樹	—●—
取付管のみ	—○—
管止め及び小口径樹	—●—
管 渠	
幹線	—
枝線	—
幹線 (圧送)	—
枝線 (圧送)	—
幹線 雨水)	—
記 載 例	

小美玉市

令和七年三月作成

国際航業株式会社調製

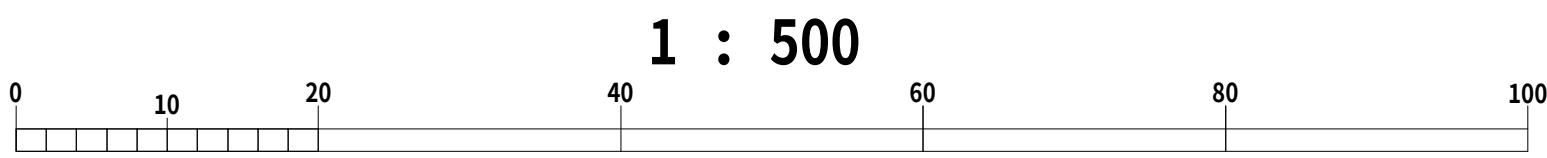

国際航業株式会社調製


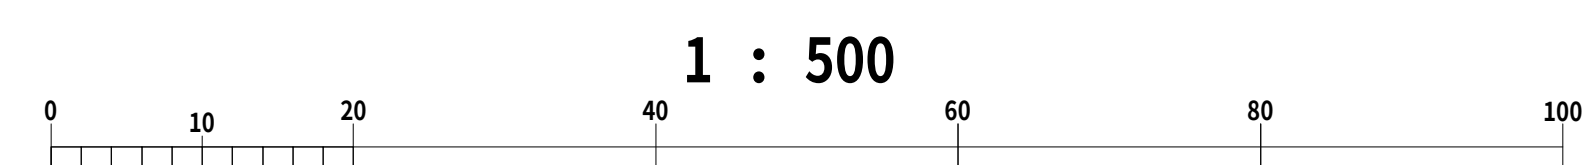




	22-81	22-82
	22-91	22-92
32-00	32-01	32-02

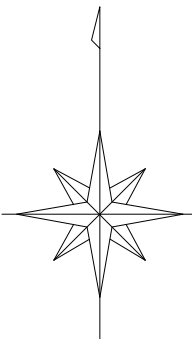

凡 例

人 孔

0号マンホール(円形φ75)

1号マンホール(円形φ90)

2号マンホール(円形φ120)

3号マンホール(円形φ150)

4号マンホール(円形φ180)

5号マンホール(210×120)

6号マンホール(260×120)

特殊マンホール

特1号マンホール(60×90)

特2号マンホール(120×120)

特3号マンホール(140×120)

特4号マンホール(180×120)

特5号マンホール(φ150)

特6号マンホール(φ180)

特7号マンホール(210×210)

楕円マンホール

矩形マンホール

小口径マンホール

マンシホール

ポンプ付マンホール

吐 口

仮想マンホール

管止め

流域下水道マンホール

樹

20cm樹

30cm樹

0号マンホール樹

雨水樹

取付管のみ

管止め及び小口径樹

管 渠

幹線

枝線

幹線 圧送)

枝線 圧送)



幹線 雨水)

記 載 例

小美玉市


令和七年三月作成

国際航業株式会社調製

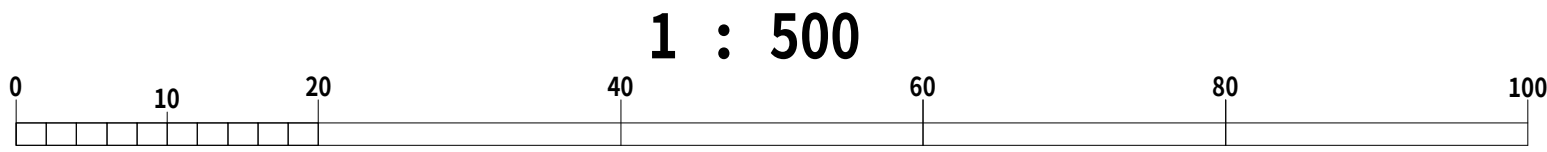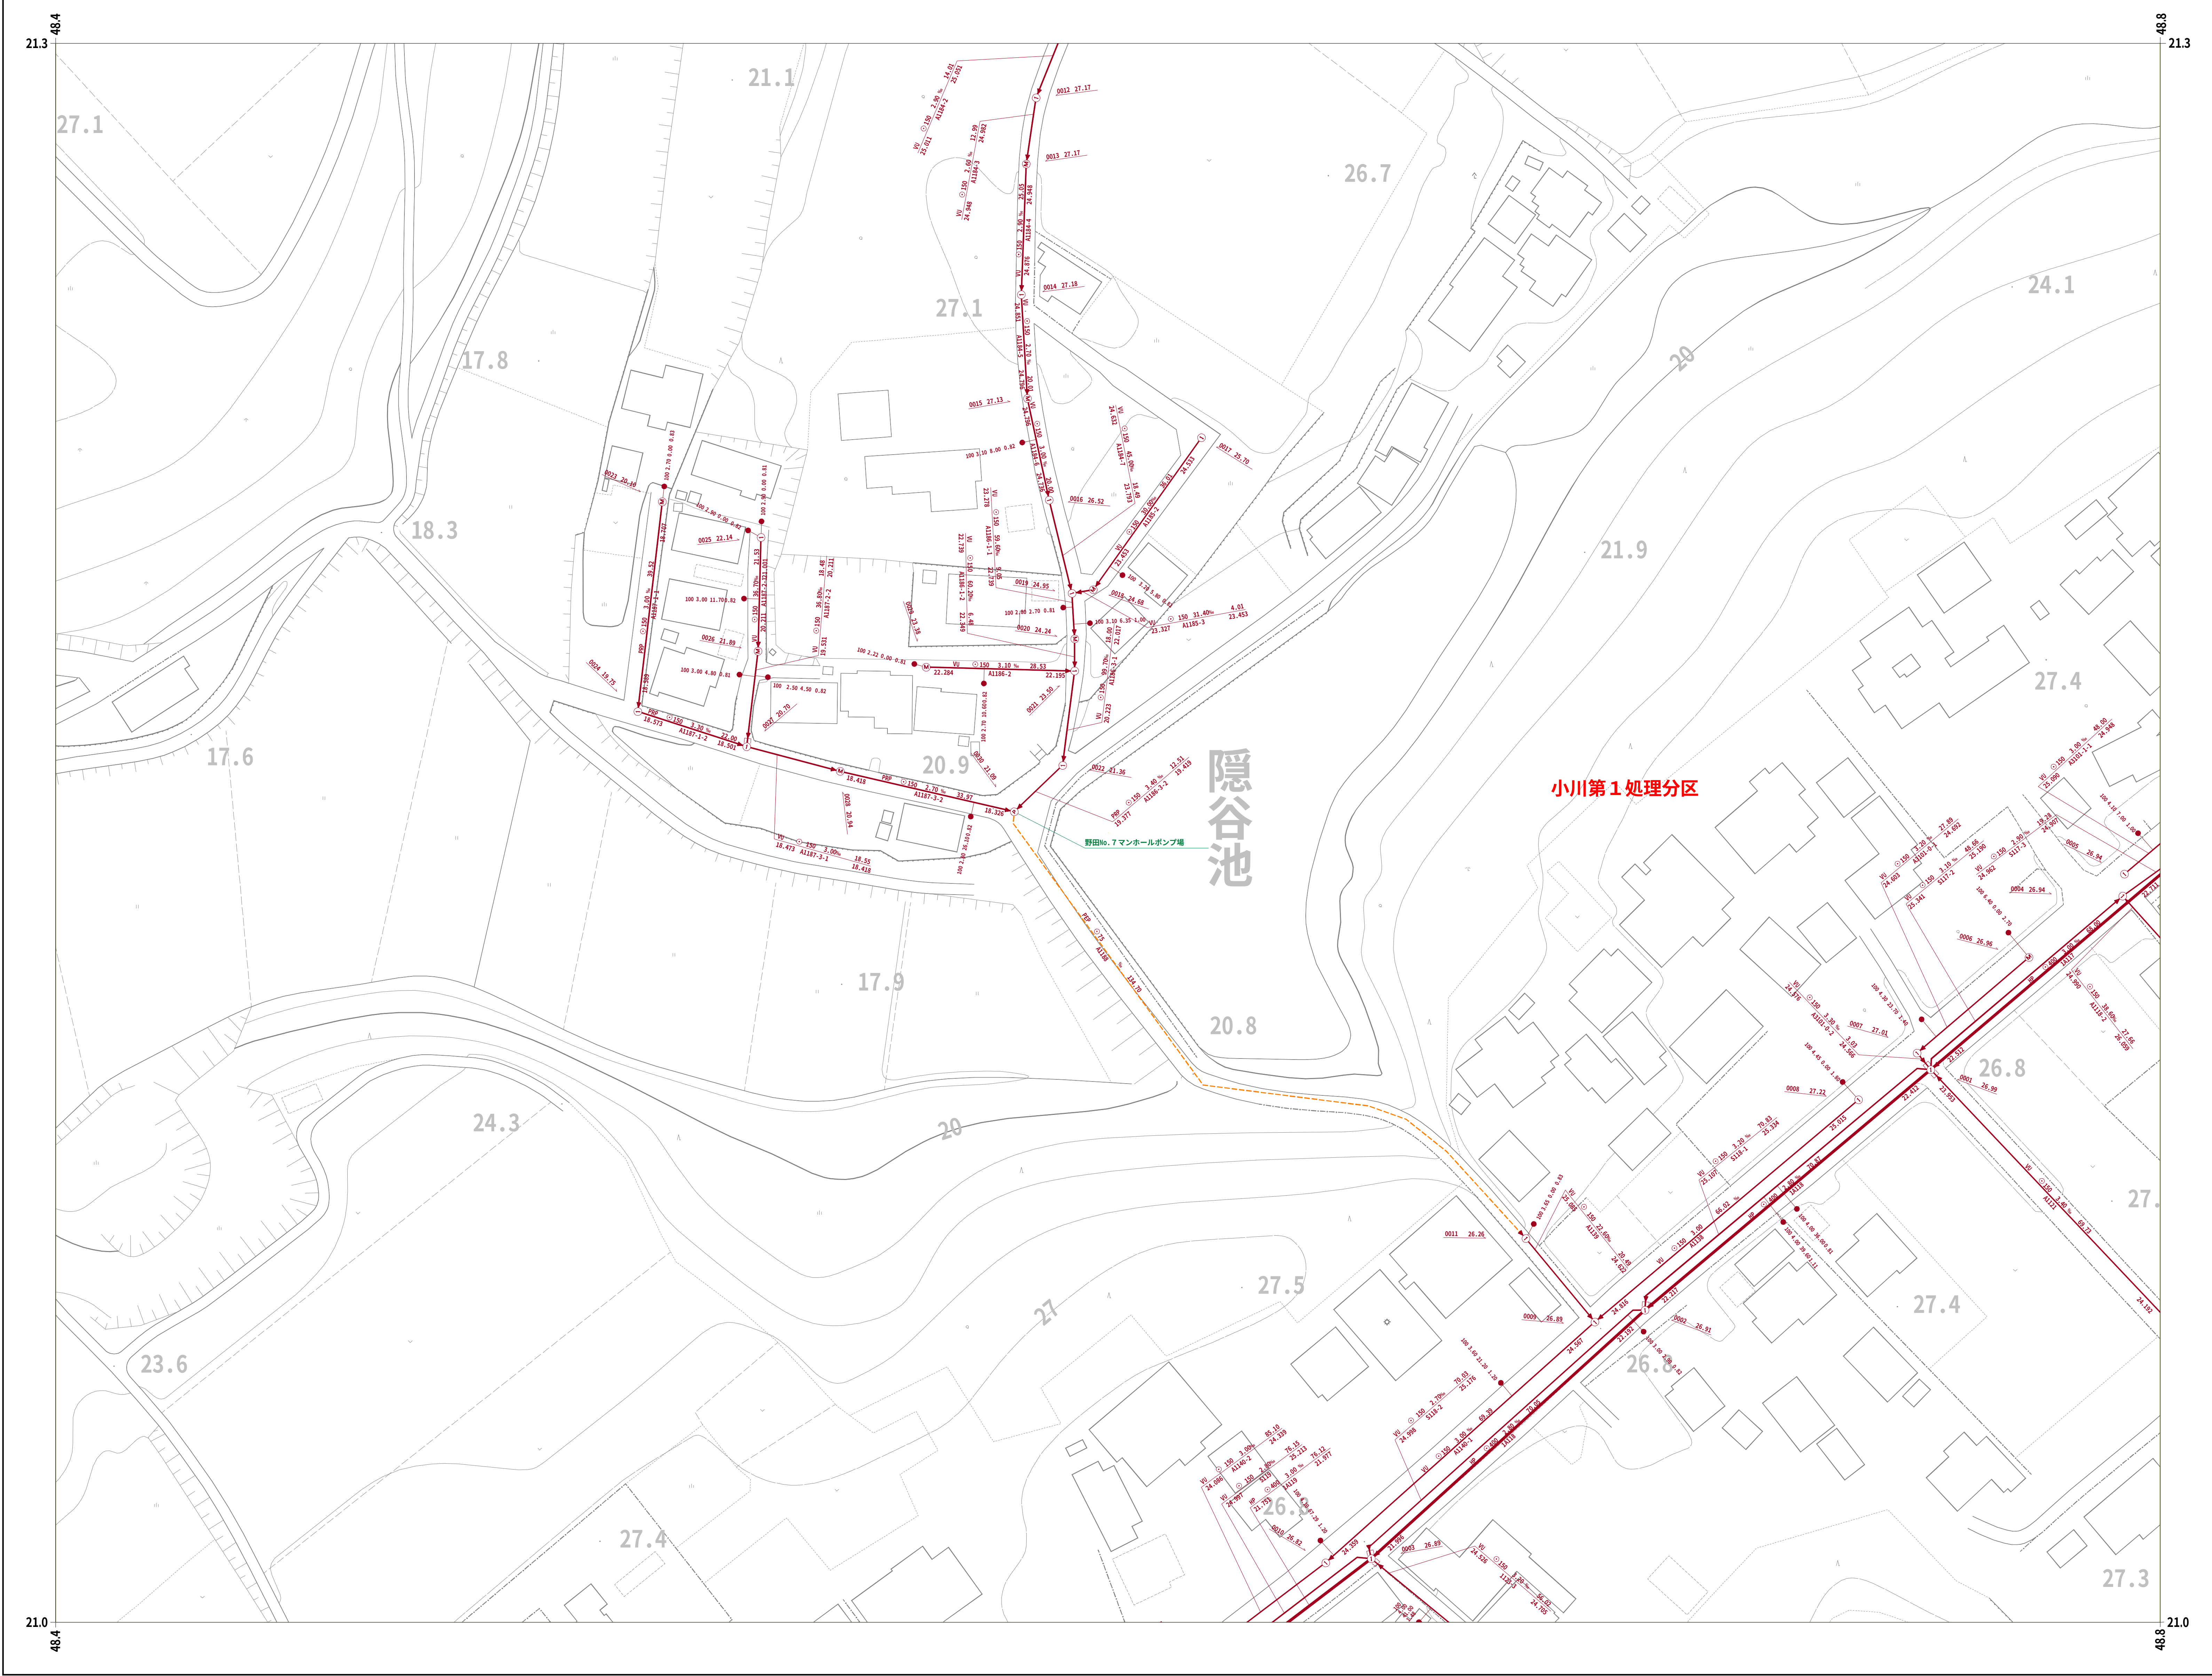

小美玉市公共下水道台帳施設平面図

22-81	22-82	22-83
22-91	22-92	22-93
32-01	32-02	32-03

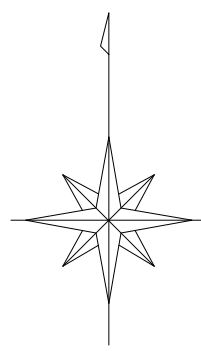



凡 例	
人 孔	
0号マンホール(円形φ75)	①
1号マンホール(円形φ90)	②
2号マンホール(円形φ120)	③
3号マンホール(円形φ150)	④
4号マンホール(円形φ180)	⑤
5号マンホール(210×120)	⑥
6号マンホール(260×120)	⑦
特殊マンホール	⑧
特 1号マンホール(60×90)	⑨
特 2号マンホール(120×120)	⑩
特 3号マンホール(140×120)	⑪
特 4号マンホール(180×120)	⑫
特 5号マンホール(φ150)	⑬
特 6号マンホール(φ180)	⑭
特 7号マンホール(210×210)	⑮
楕円マンホール	⑯
矩形マンホール	⑰
小口径マンホール	●
マンシホール	○
ポンプ付マンホール	⊕
吐 口	↑
仮想マンホール	×
管止め	
流域下水道マンホール	⊙
樹	
20cm樹	●
30cm樹	→
0号マンホール樹	○
雨水樹	●
取付管のみ	→
管止め及び小口径樹	◀
管 渠	
幹線	—
枝線	—
幹線 圧送)	—
枝線 圧送)	—
幹線 雨水)	—

記 載 例	

小美玉市


令和七年三月作成

国際航業株式会社調製

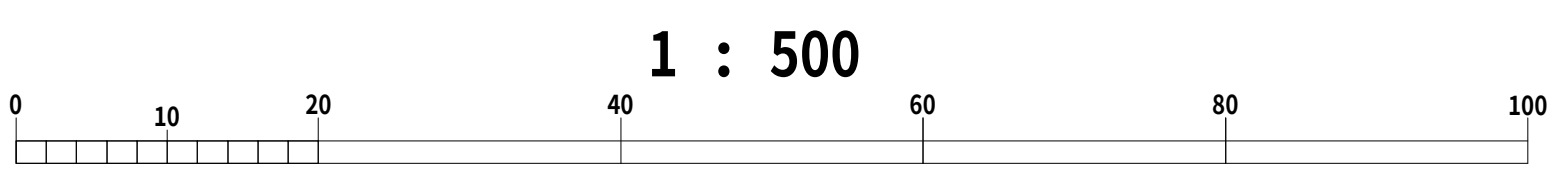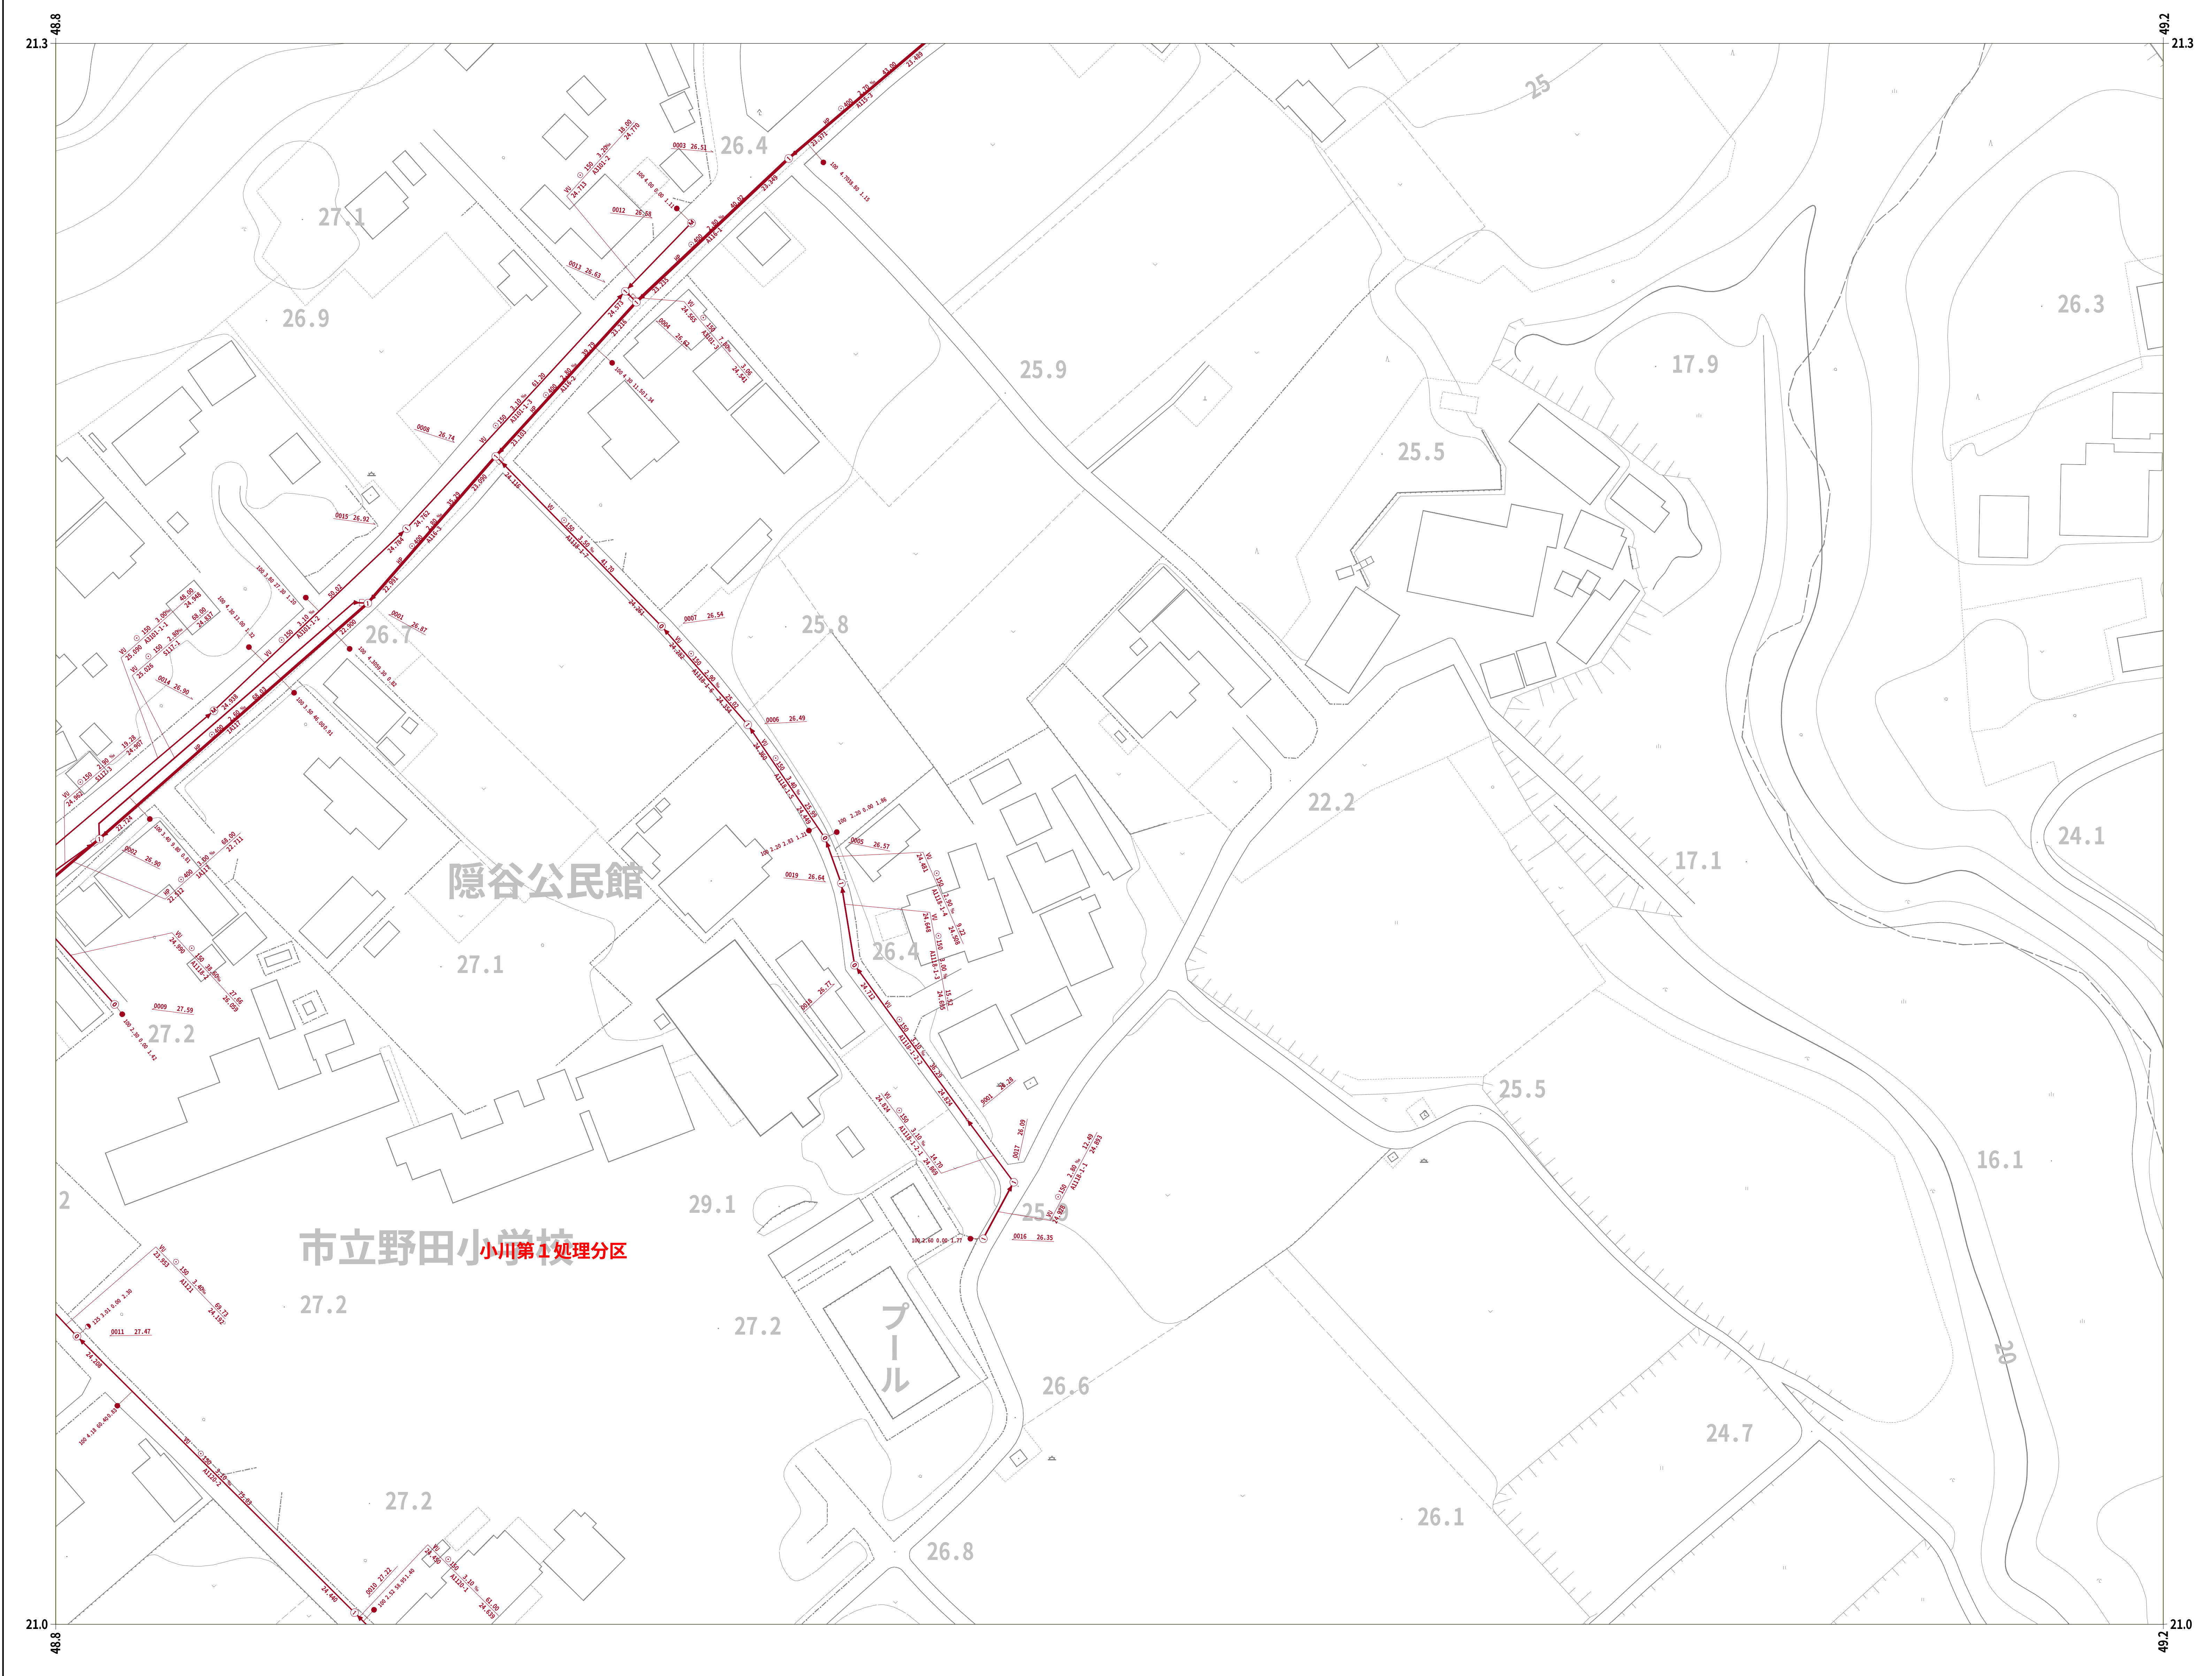


令和七年三月作成


国際航業株式会社調製

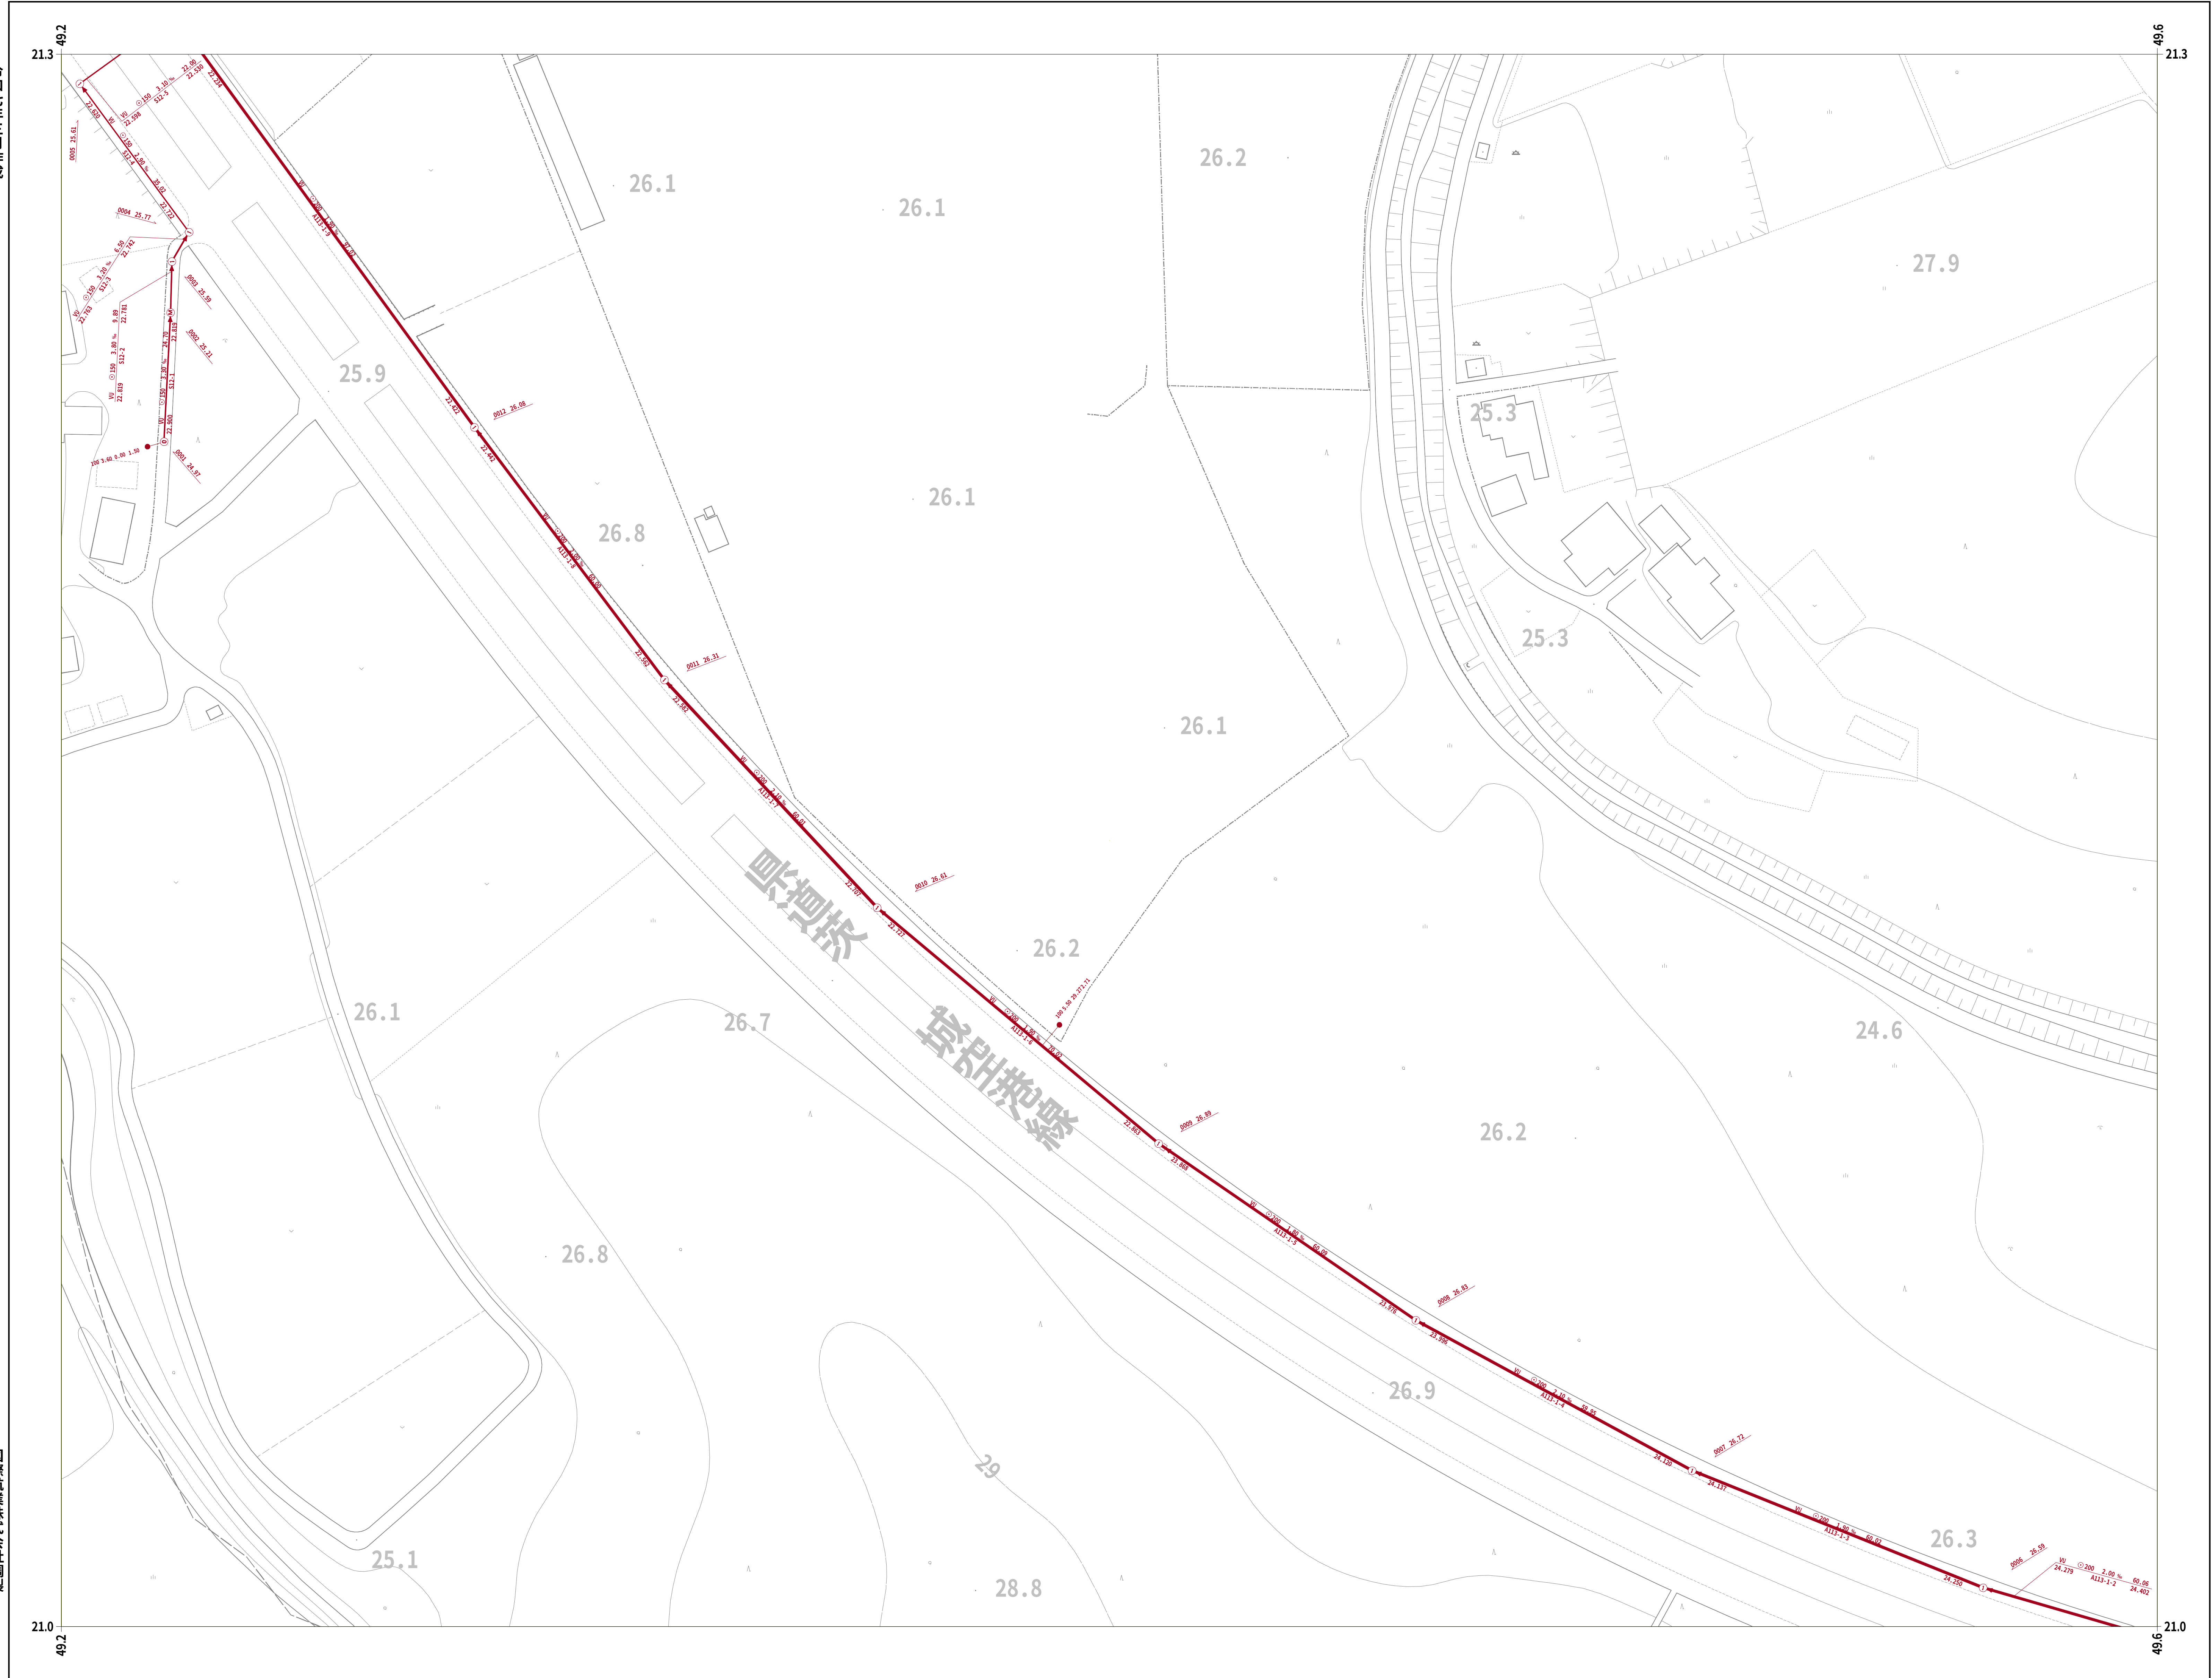


22-82	22-83	
22-92	22-93	
32-02	32-03	32-04

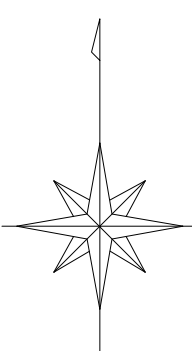

凡 例	
人	孔
0号マンホール(円形φ75)	①
1号マンホール(円形φ90)	②
2号マンホール(円形φ120)	③
3号マンホール(円形φ150)	④
4号マンホール(円形φ180)	⑤
5号マンホール(210×120)	⑥
6号マンホール(260×120)	⑦
特殊マンホール	⑧
特 1号マンホール(60×90)	⑨
特 2号マンホール(120×120)	⑩
特 3号マンホール(140×120)	⑪
特 4号マンホール(180×120)	⑫
特 5号マンホール(φ150)	⑬
特 6号マンホール(φ180)	⑭
特 7号マンホール(210×210)	⑮
楕円マンホール	⑯
矩形マンホール	⑰
小口径マンホール	⑱
マンシホール	⑲
ポンプ付マンホール	⑳
吐 口	㉑
仮想マンホール	㉒
管止め	㉓
流域下水道マンホール	㉔
樹	
20cm樹	㉕
30cm樹	㉖
0号マンホール樹	㉗
雨水樹	㉘
取付管のみ	㉙
管止め及び小口径樹	㉚
管 渠	
幹線	㉛
枝線	㉜
幹線 (圧送)	㉝
枝線 (圧送)	㉞
幹線 雨水)	㉟

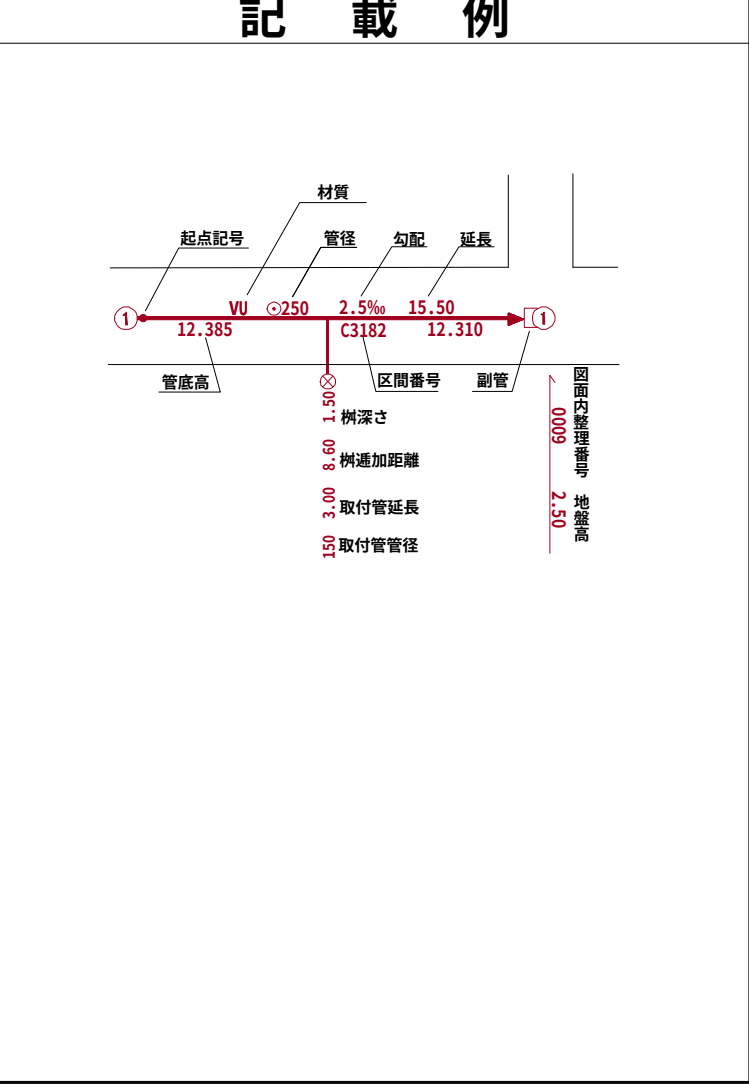


小美玉市

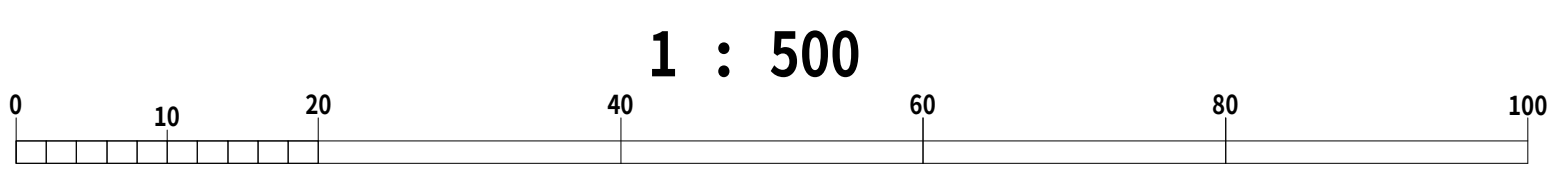


小美玉市公共下水道台帳施設平面図




	22-85	
	22-95	
32-04	32-05	

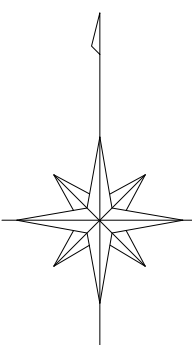

凡 例	
人 孔	
0号マンホール(円形φ75)	①
1号マンホール(円形φ90)	②
2号マンホール(円形φ120)	③
3号マンホール(円形φ150)	④
4号マンホール(円形φ180)	⑤
5号マンホール(210×120)	⑥
6号マンホール(260×120)	⑦
特殊マンホール	⑧
特 1号マンホール(60×90)	⑨
特 2号マンホール(120×120)	⑩
特 3号マンホール(140×120)	⑪
特 4号マンホール(180×120)	⑫
特 5号マンホール(φ150)	⑬
特 6号マンホール(φ180)	⑭
特 7号マンホール(210×210)	⑮
楕円マンホール	⑯
矩形マンホール	⑰
小口径マンホール	⑱
マンシホール	⑲
ポンプ付マンホール	⑳
吐 口	㉑
仮想マンホール	㉒
管止め	㉓
流域下水道マンホール	㉔
樹	
20cm樹	㉕
30cm樹	㉖
0号マンホール樹	㉗
雨水樹	㉘
取付管のみ	㉙
管止め及び小口径樹	㉚
管 渠	
幹線	㉛
枝線	㉜
幹線 圧送)	㉝
枝線 圧送)	㉞
幹線 雨水)	㉟

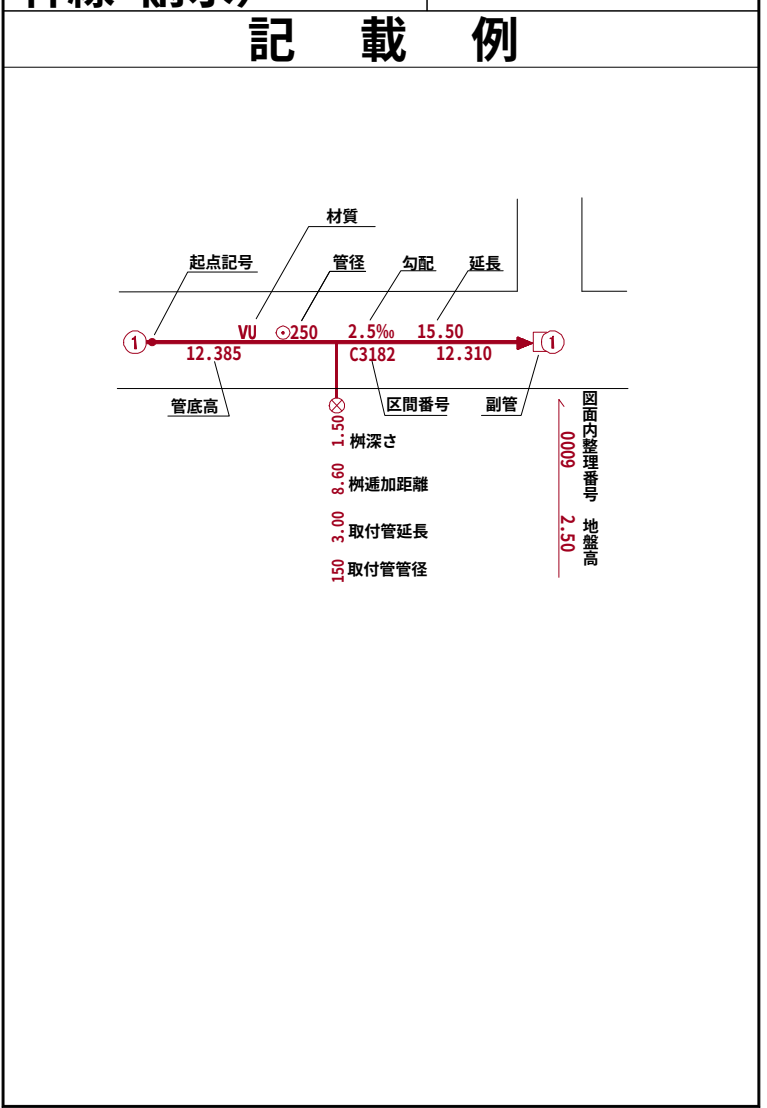

小美玉市

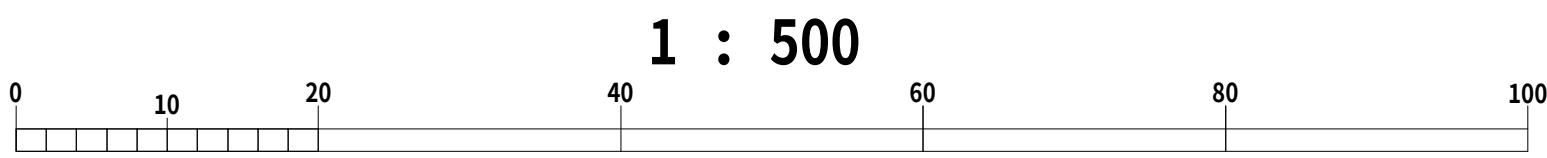


令和七年三月作成

国際航業株式会社調製

令和七年三月作成

	30-09	31-00
30-18	30-19	

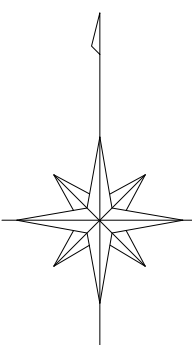


凡 例	
人 孔	
0号マンホール(円形φ75)	①
1号マンホール(円形φ90)	②
2号マンホール(円形φ120)	③
3号マンホール(円形φ150)	④
4号マンホール(円形φ180)	⑤
5号マンホール(210×120)	⑥
6号マンホール(260×120)	⑦
特殊マンホール	⑧
特 1号マンホール(60×90)	⑨
特 2号マンホール(120×120)	⑩
特 3号マンホール(140×120)	⑪
特 4号マンホール(180×120)	⑫
特 5号マンホール(φ150)	⑬
特 6号マンホール(φ180)	⑭
特 7号マンホール(210×210)	⑮
楕円マンホール	⑯
矩形マンホール	⑰
小口径マンホール	●
マンホール	○
ポンプ付マンホール	⊕
吐 口	↑
仮想マンホール	*
管止め	
流域下水道マンホール	①
樹	
20cm樹	●
30cm樹	○
0号マンホール樹	○
雨水樹	●
取付管のみ	○
管止め及び小口径樹	●
管 渠	
幹線	—
枝線	—
幹線 圧送)	—
枝線 圧送)	—
幹線 雨水)	—

記 載 例	


小美玉市

国際航業株式会社調製

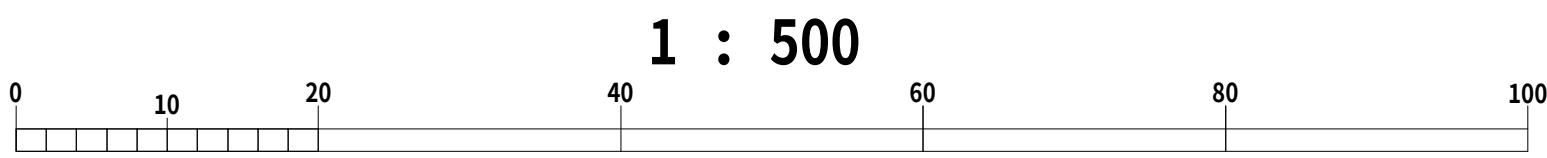

令和七年三月作成

		30-09
	30-18	30-19
30-27	30-28	30-29

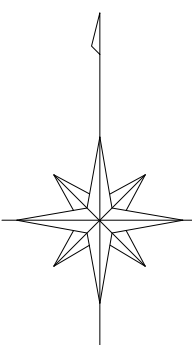

凡 例

人	孔
0号マンホール(円形φ75)	①
1号マンホール(円形φ90)	②
2号マンホール(円形φ120)	③
3号マンホール(円形φ150)	④
4号マンホール(円形φ180)	⑤
5号マンホール(210×120)	⑥
6号マンホール(260×120)	⑦
特殊マンホール	⑧
特 1号マンホール(60×90)	⑨
特 2号マンホール(120×120)	⑩
特 3号マンホール(140×120)	⑪
特 4号マンホール(180×120)	⑫
特 5号マンホール(φ150)	⑬
特 6号マンホール(φ180)	⑭
特 7号マンホール(210×210)	⑮
楕円マンホール	⑯
矩形マンホール	⑰
小口径マンホール	⑱
マンシホール	⑲
ポンプ付マンホール	⑳
吐 口	㉑
仮想マンホール	㉒
管止め	㉓
流域下水道マンホール	㉔

樹

20cm樹	→
30cm樹	→
0号マンホール樹	→
雨水樹	→
取付管のみ	→
管止め及び小口径樹	→


管 渠

幹線	→
枝線	→
幹線 (圧送)	→
枝線 (圧送)	→
幹線 雨水	→


記 載 例

小美玉市


国際航業株式会社調製

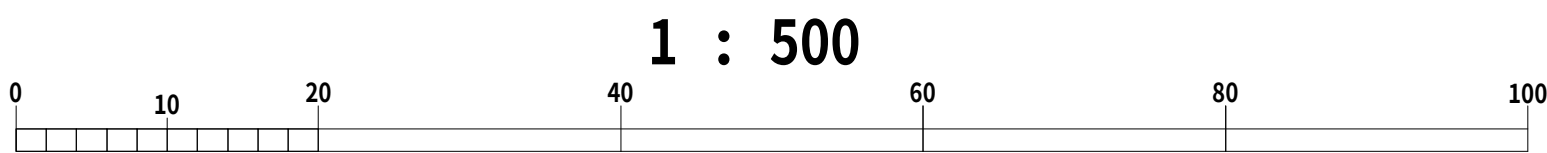


国際航業株式会社調製

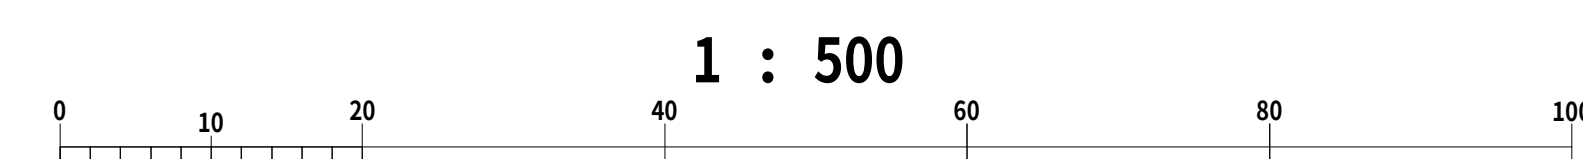


	30-09	31-00
30-18	30-19	
30-28	30-29	31-20

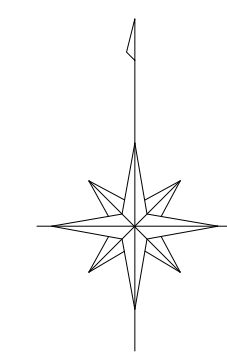


凡 例	
人	孔
0号マンホール(円形Φ75)	①
1号マンホール(円形Φ90)	②
2号マンホール(円形Φ120)	③
3号マンホール(円形Φ150)	④
4号マンホール(円形Φ180)	⑤
5号マンホール(210×120)	⑥
6号マンホール(260×120)	⑦
特殊マンホール	⑧
特1号マンホール(60×90)	⑨
特2号マンホール(120×120)	⑩
特3号マンホール(140×120)	⑪
特4号マンホール(180×120)	⑫
特5号マンホール(Φ150)	⑬
特6号マンホール(Φ180)	⑭
特7号マンホール(210×210)	⑮
楕円マンホール	⑯
矩形マンホール	⑰
小口径マンホール	⑱
マンホール	●
ポンプ付マンホール	⑲
吐 口	ト
仮想マンホール	+
管止め	!
流域下水道マンホール	⑳
樹	
20cm樹	●
30cm樹	●
0号マンホール樹	○
雨水樹	■
取付管のみ	→
管止め及び小口径樹	◀
管	渠
幹線	■
枝線	■
幹線 圧送)	■
枝線 圧送)	■
幹線 雨水)	■
記 載 例	

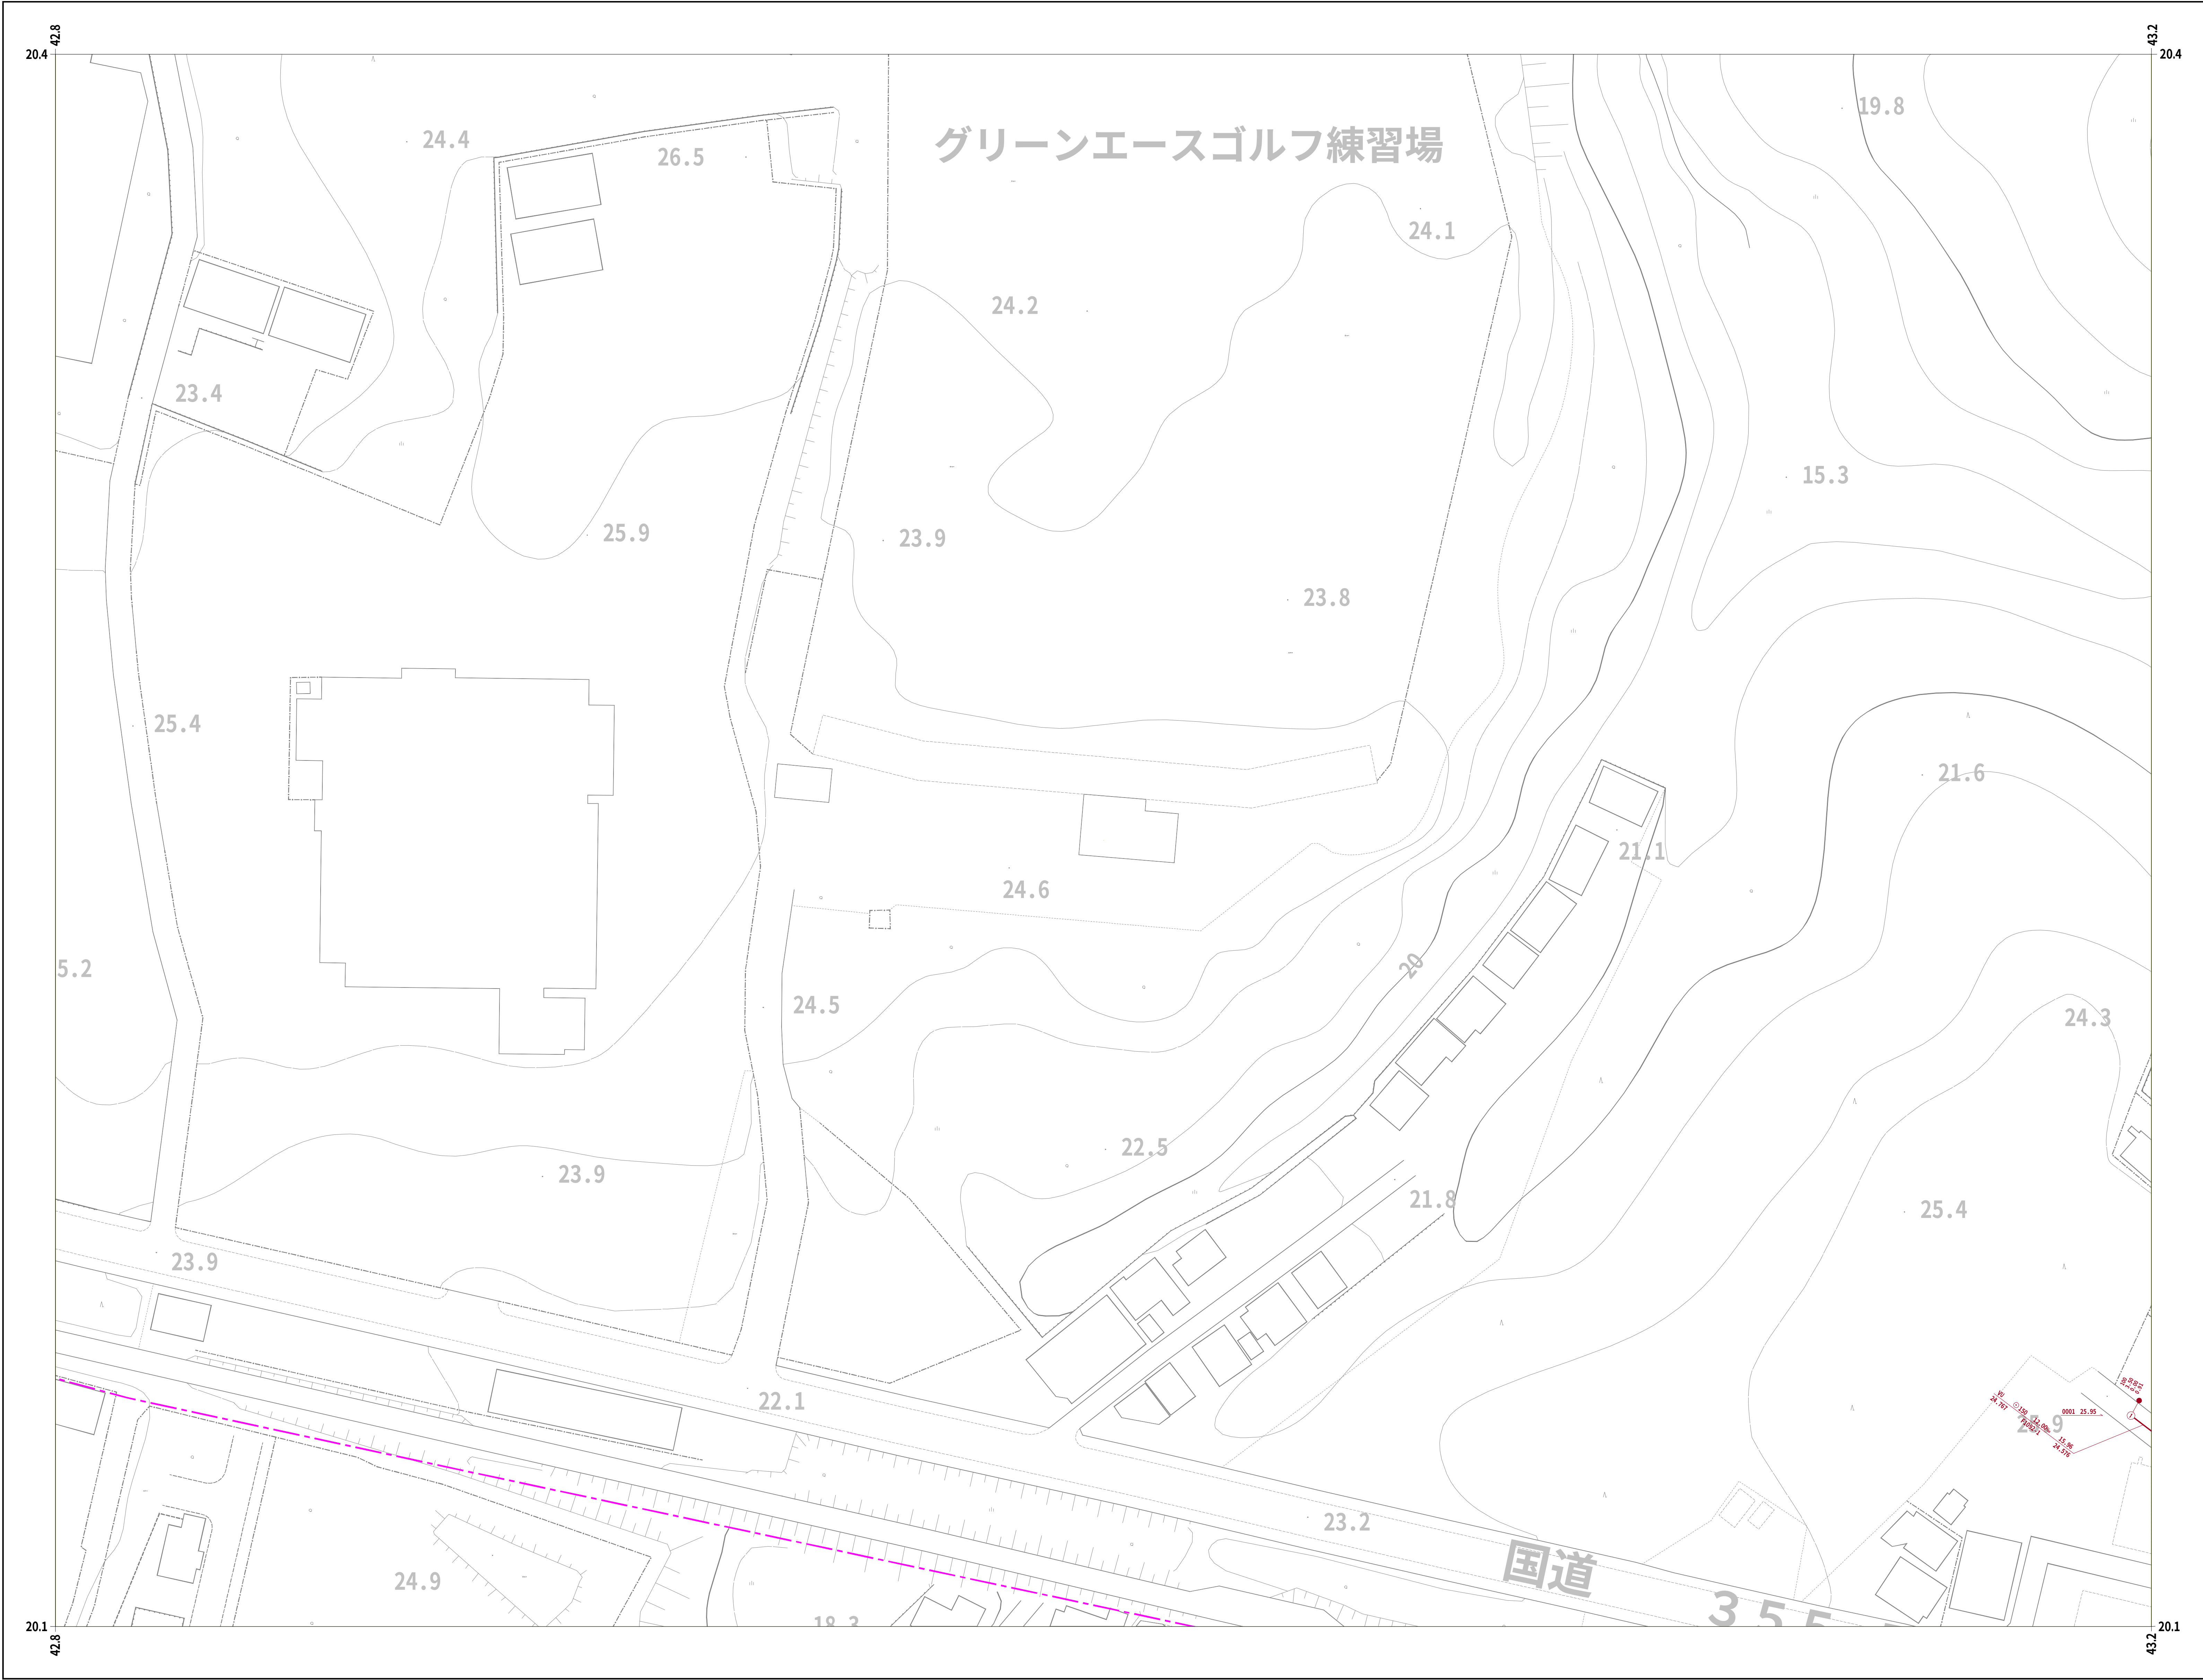


		30-18
	30-27	30-28
	30-37	30-38

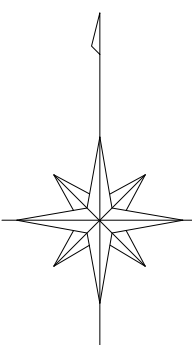

凡 例	
人	孔
0号マンホール(円形φ75)	①
1号マンホール(円形φ90)	②
2号マンホール(円形φ120)	③
3号マンホール(円形φ150)	④
4号マンホール(円形φ180)	⑤
5号マンホール(210×120)	⑥
6号マンホール(260×120)	⑦
特殊マンホール	⑧
特 1号マンホール(60×90)	⑨
特 2号マンホール(120×120)	⑩
特 3号マンホール(140×120)	⑪
特 4号マンホール(180×120)	⑫
特 5号マンホール(φ150)	⑬
特 6号マンホール(φ180)	⑭
特 7号マンホール(210×210)	⑮
楕円マンホール	⑯
矩形マンホール	⑰
小口径マンホール	⑱
マンホール	⑲
ポンプ付マンホール	⑳
吐 口	㉑
仮想マンホール	㉒
管止め	㉓
流域下水道マンホール	㉔
樹	
20cm樹	㉕
30cm樹	㉖
0号マンホール樹	㉗
雨水樹	㉘
取付管のみ	㉙
管止め及び小口径樹	㉚
管 渠	
幹線	㉛
枝線	㉜
幹線 (圧送)	㉝
枝線 (圧送)	㉞
幹線 雨水)	㉟

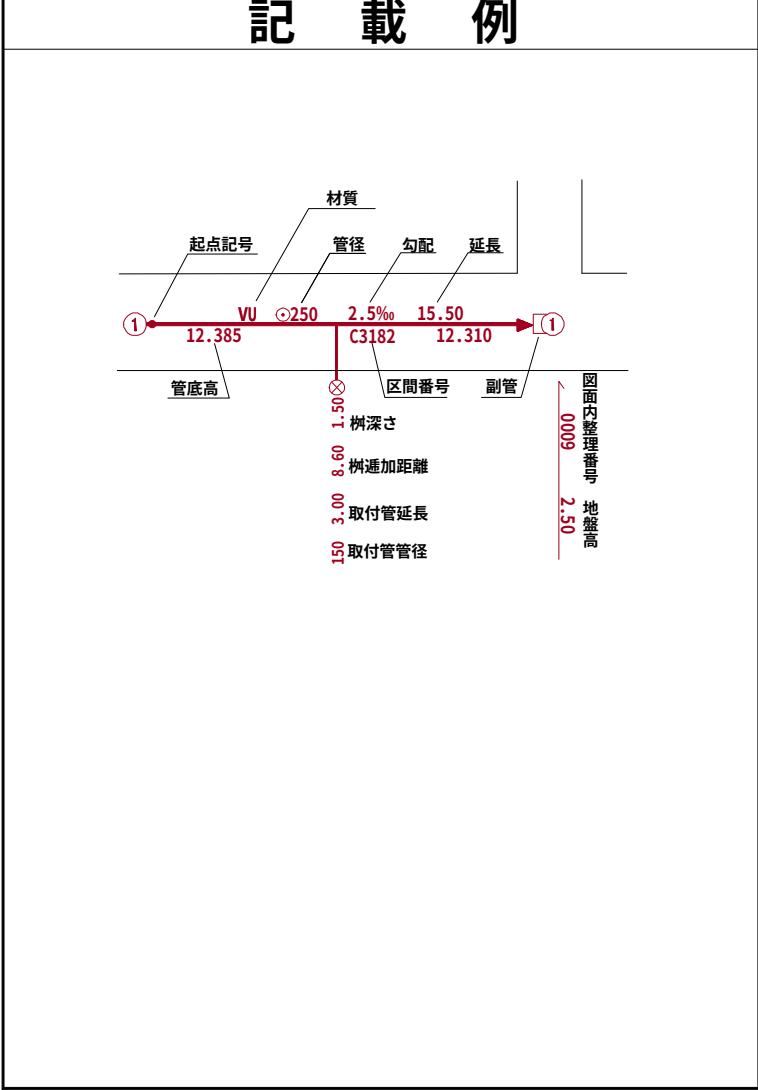


小美玉市

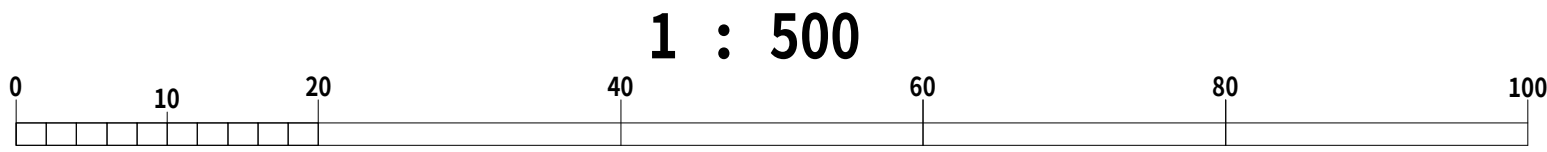


令和七年三月作成


国際航業株式会社調製

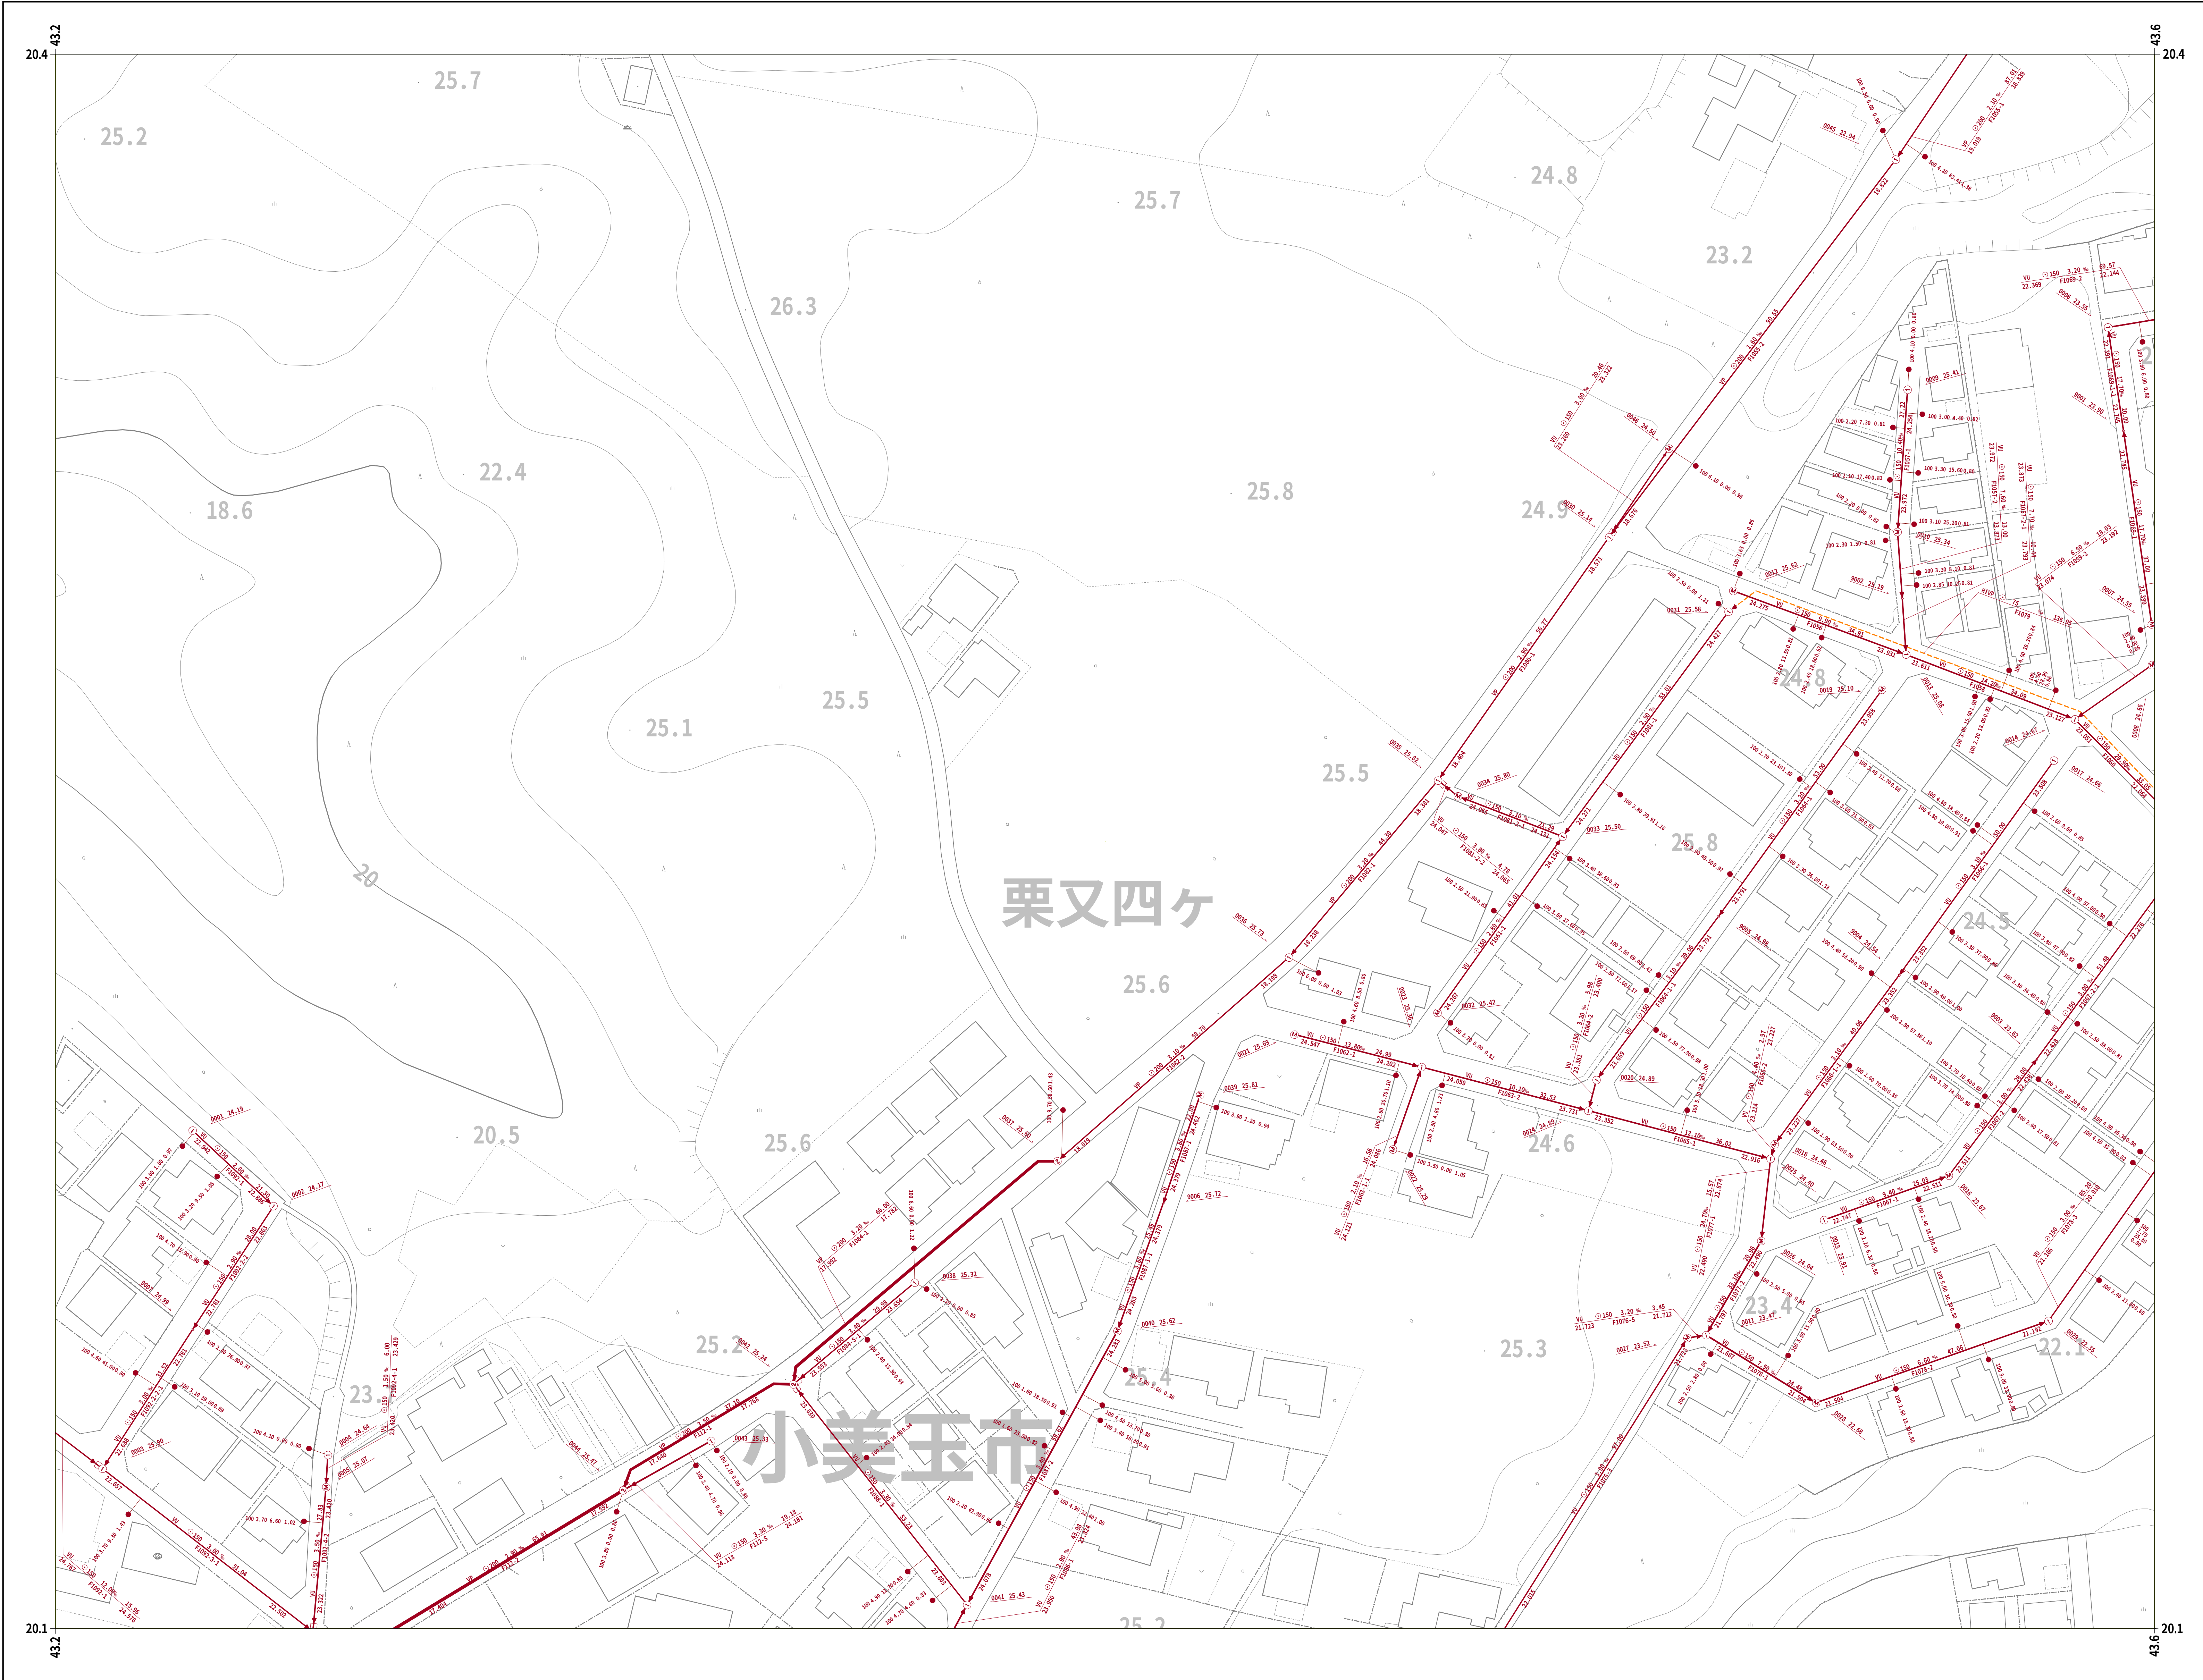


	30-18	30-19
30-27	30-28	30-29
30-37	30-38	30-39

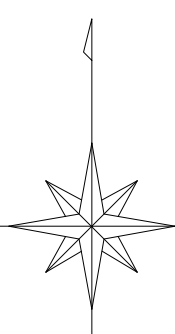

凡 例	
人 孔	
0号マンホール(円形φ75)	①
1号マンホール(円形φ90)	②
2号マンホール(円形φ120)	③
3号マンホール(円形φ150)	④
4号マンホール(円形φ180)	⑤
5号マンホール(210×120)	⑥
6号マンホール(260×120)	⑦
特殊マンホール	⑧
特 1号マンホール(60×90)	⑨
特 2号マンホール(120×120)	⑩
特 3号マンホール(140×120)	⑪
特 4号マンホール(180×120)	⑫
特 5号マンホール(φ150)	⑬
特 6号マンホール(φ180)	⑭
特 7号マンホール(210×210)	⑮
楕円マンホール	⑯
矩形マンホール	⑰
小口径マンホール	⑱
マンシホール	⑲
ポンプ付マンホール	⑳
吐 口	㉑
仮想マンホール	㉒
管止め	㉓
流域下水道マンホール	㉔
樹	
20cm樹	㉕
30cm樹	㉖
0号マンホール樹	㉗
雨水樹	㉘
取付管のみ	㉙
管止め及び小口径樹	㉚
管 渠	
幹線	㉛
枝線	㉜
幹線 (圧送)	㉝
枝線 (圧送)	㉞
幹線 雨水	㉟

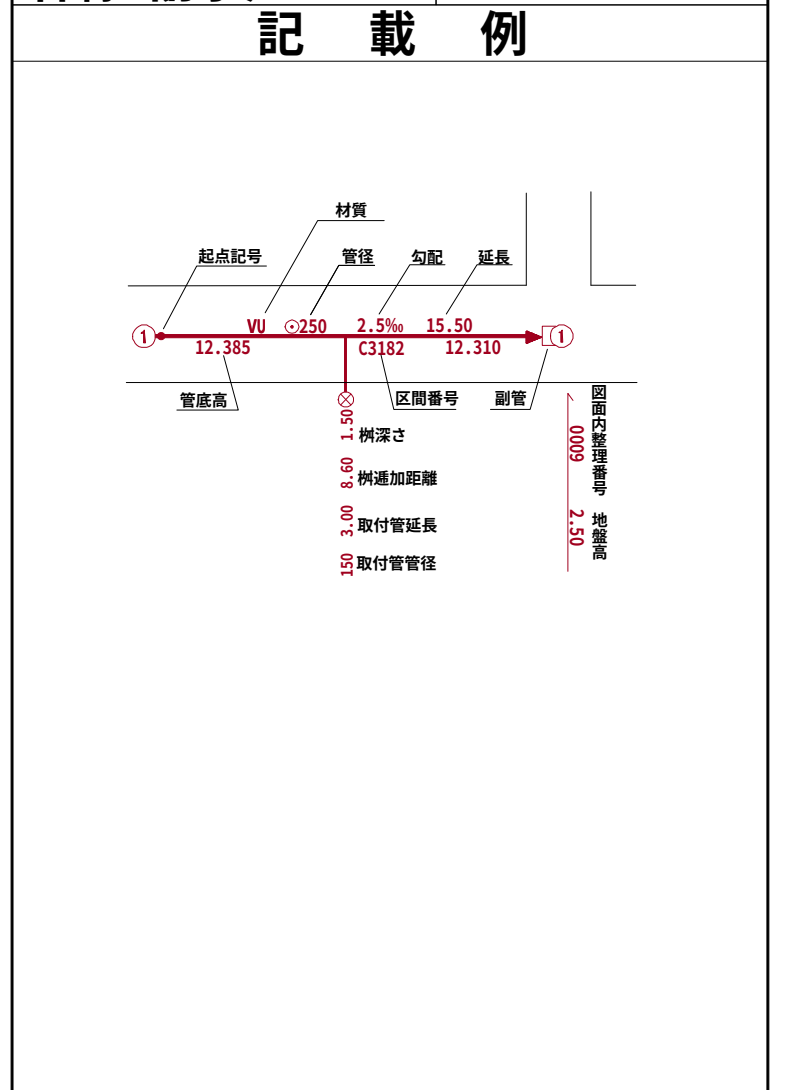


小美玉市

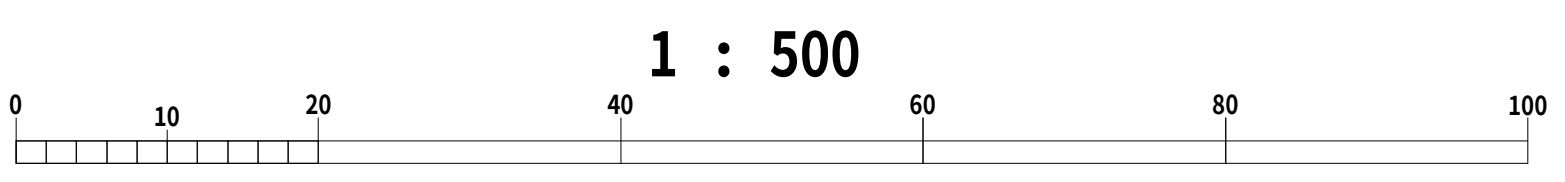


令和七年三月作成


国際航業株式会社調製

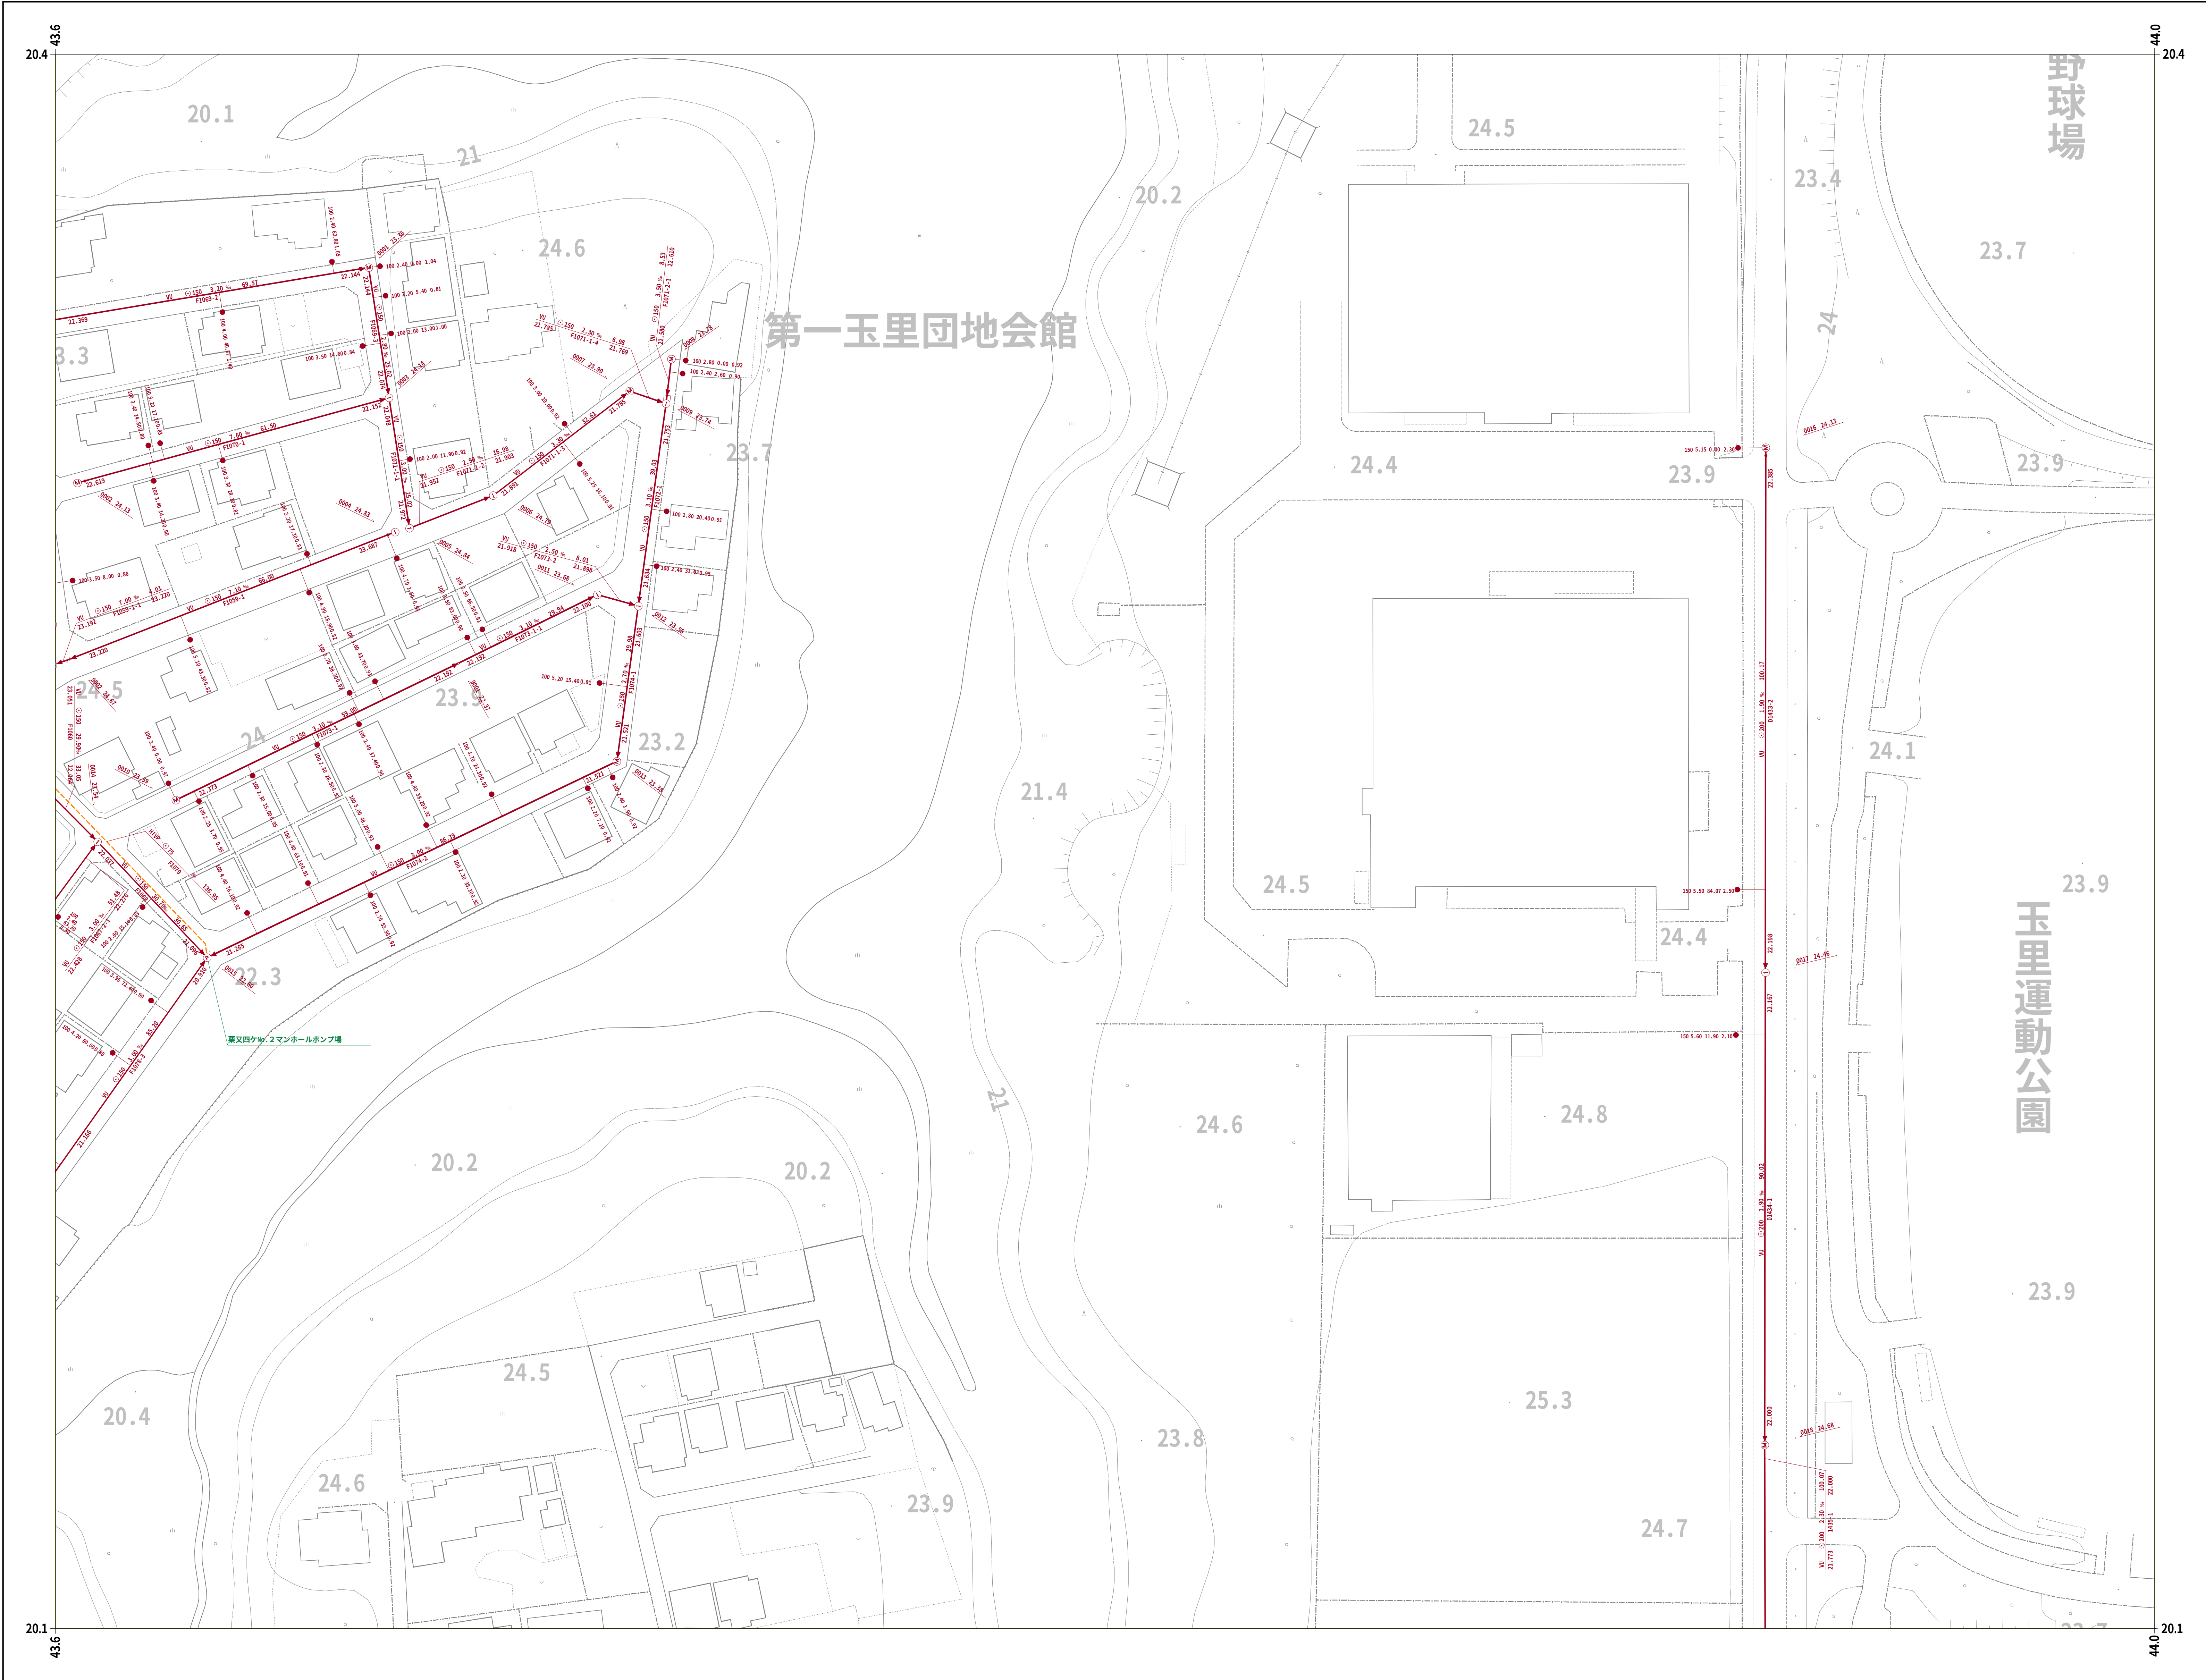


30-18	30-19	
30-28	30-29	31-20
30-38	30-39	31-30

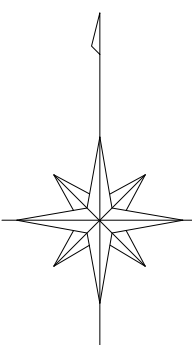


凡 例	
人 孔	
0号マンホール(円形φ75)	①
1号マンホール(円形φ90)	②
2号マンホール(円形φ120)	③
3号マンホール(円形φ150)	④
4号マンホール(円形φ180)	⑤
5号マンホール(210×120)	⑥
6号マンホール(260×120)	⑦
特殊マンホール	⑧
特 1号マンホール(60×90)	⑨
特 2号マンホール(120×120)	⑩
特 3号マンホール(140×120)	⑪
特 4号マンホール(180×120)	⑫
特 5号マンホール(φ150)	⑬
特 6号マンホール(φ180)	⑭
特 7号マンホール(210×210)	⑮
楕円マンホール	⑯
矩形マンホール	⑰
小口径マンホール	⑱
マンシホール	⑲
ポンプ付マンホール	⑳
吐 口	㉑
仮想マンホール	㉒
管止め	㉓
流域下水道マンホール	㉔
樹	
20cm樹	●
30cm樹	○
0号マンホール樹	①
雨水樹	●
取付管のみ	○
管止め及び小口径樹	●
管 渠	
幹線	—
枝線	—
幹線 (圧送)	—
枝線 (圧送)	—
幹線 雨水)	—

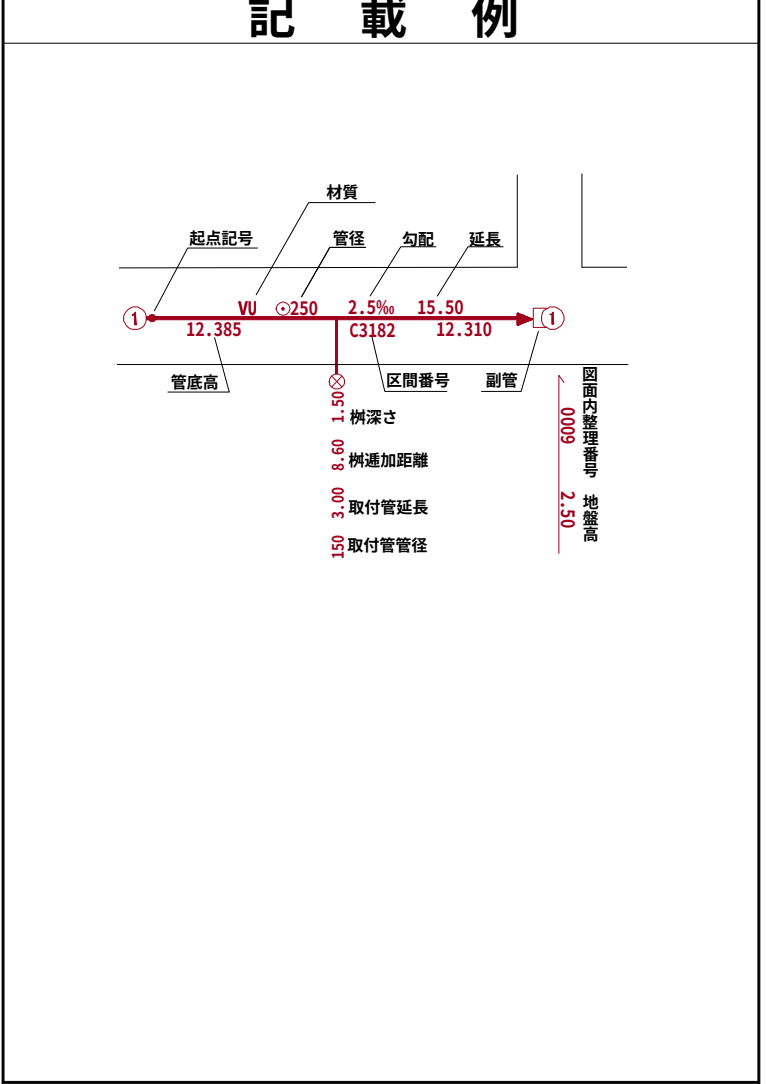

小美玉市

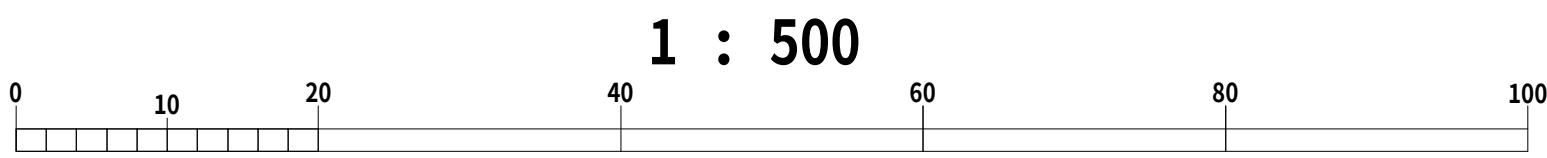

	30-27	30-28
	30-37	30-38

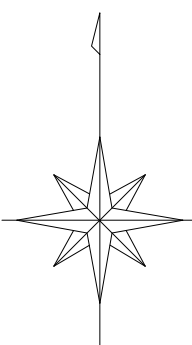

凡 例

人	孔
0号マンホール(円形φ75)	①
1号マンホール(円形φ90)	②
2号マンホール(円形φ120)	③
3号マンホール(円形φ150)	④
4号マンホール(円形φ180)	⑤
5号マンホール(210×120)	⑥
6号マンホール(260×120)	⑦
特殊マンホール	⑧
特 1号マンホール(60×90)	⑨
特 2号マンホール(120×120)	⑩
特 3号マンホール(140×120)	⑪
特 4号マンホール(180×120)	⑫
特 5号マンホール(φ150)	⑬
特 6号マンホール(φ180)	⑭
特 7号マンホール(210×210)	⑮
楕円マンホール	⑯
矩形マンホール	⑰
小口径マンホール	●
マンシホール	○
ポンプ付マンホール	⊕
吐 口	↑
仮想マンホール	×
管止め	
流域下水道マンホール	⊙

樹

20cm樹	—●—
30cm樹	—○—
0号マンホール樹	—○—
雨水樹	—●—
取付管のみ	—○—
管止め及び小口径樹	—●—

管 渠


幹線	—
枝線	—
幹線 (圧送)	—
枝線 (圧送)	—
幹線 雨水)	—

記 載 例


令和七年三月作成

国際航業株式会社調製

小美玉市

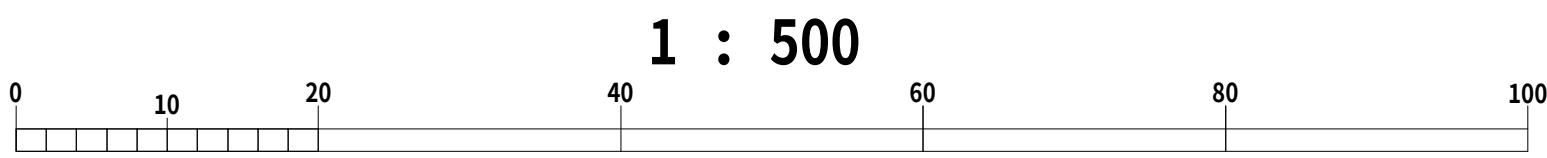

30-27	30-28	30-29
30-37	30-38	30-39
		30-49

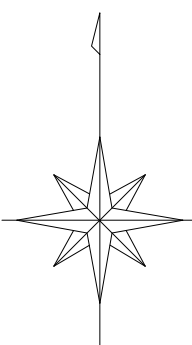

凡 例

人	孔
0号マンホール(円形φ75)	①
1号マンホール(円形φ90)	②
2号マンホール(円形φ120)	③
3号マンホール(円形φ150)	④
4号マンホール(円形φ180)	⑤
5号マンホール(210×120)	⑥
6号マンホール(260×120)	⑦
特殊マンホール	⑧
特 1号マンホール(60×90)	⑨
特 2号マンホール(120×120)	⑩
特 3号マンホール(140×120)	⑪
特 4号マンホール(180×120)	⑫
特 5号マンホール(φ150)	⑬
特 6号マンホール(φ180)	⑭
特 7号マンホール(210×210)	⑮
楕円マンホール	⑯
矩形マンホール	⑰
小口径マンホール	●
マンシンホール	○
ポンプ付マンホール	⊕
吐 口	↑
仮想マンホール	×
管止め	+
流域下水道マンホール	⊙

樹

20cm樹	●
30cm樹	○
0号マンホール樹	①
雨水樹	●
取付管のみ	○
管止め及び小口径樹	●

管 渠



幹線	—
枝線	—
幹線 (圧送)	—
枝線 (圧送)	—
幹線 雨水)	—

記 載 例

令和七年三月作成

国際航業株式会社調製


小美玉市

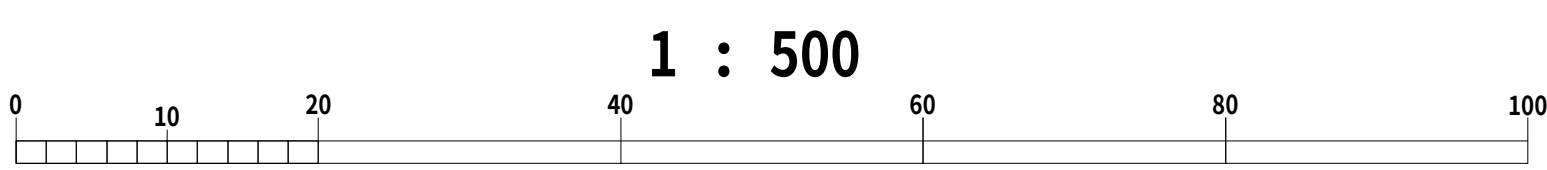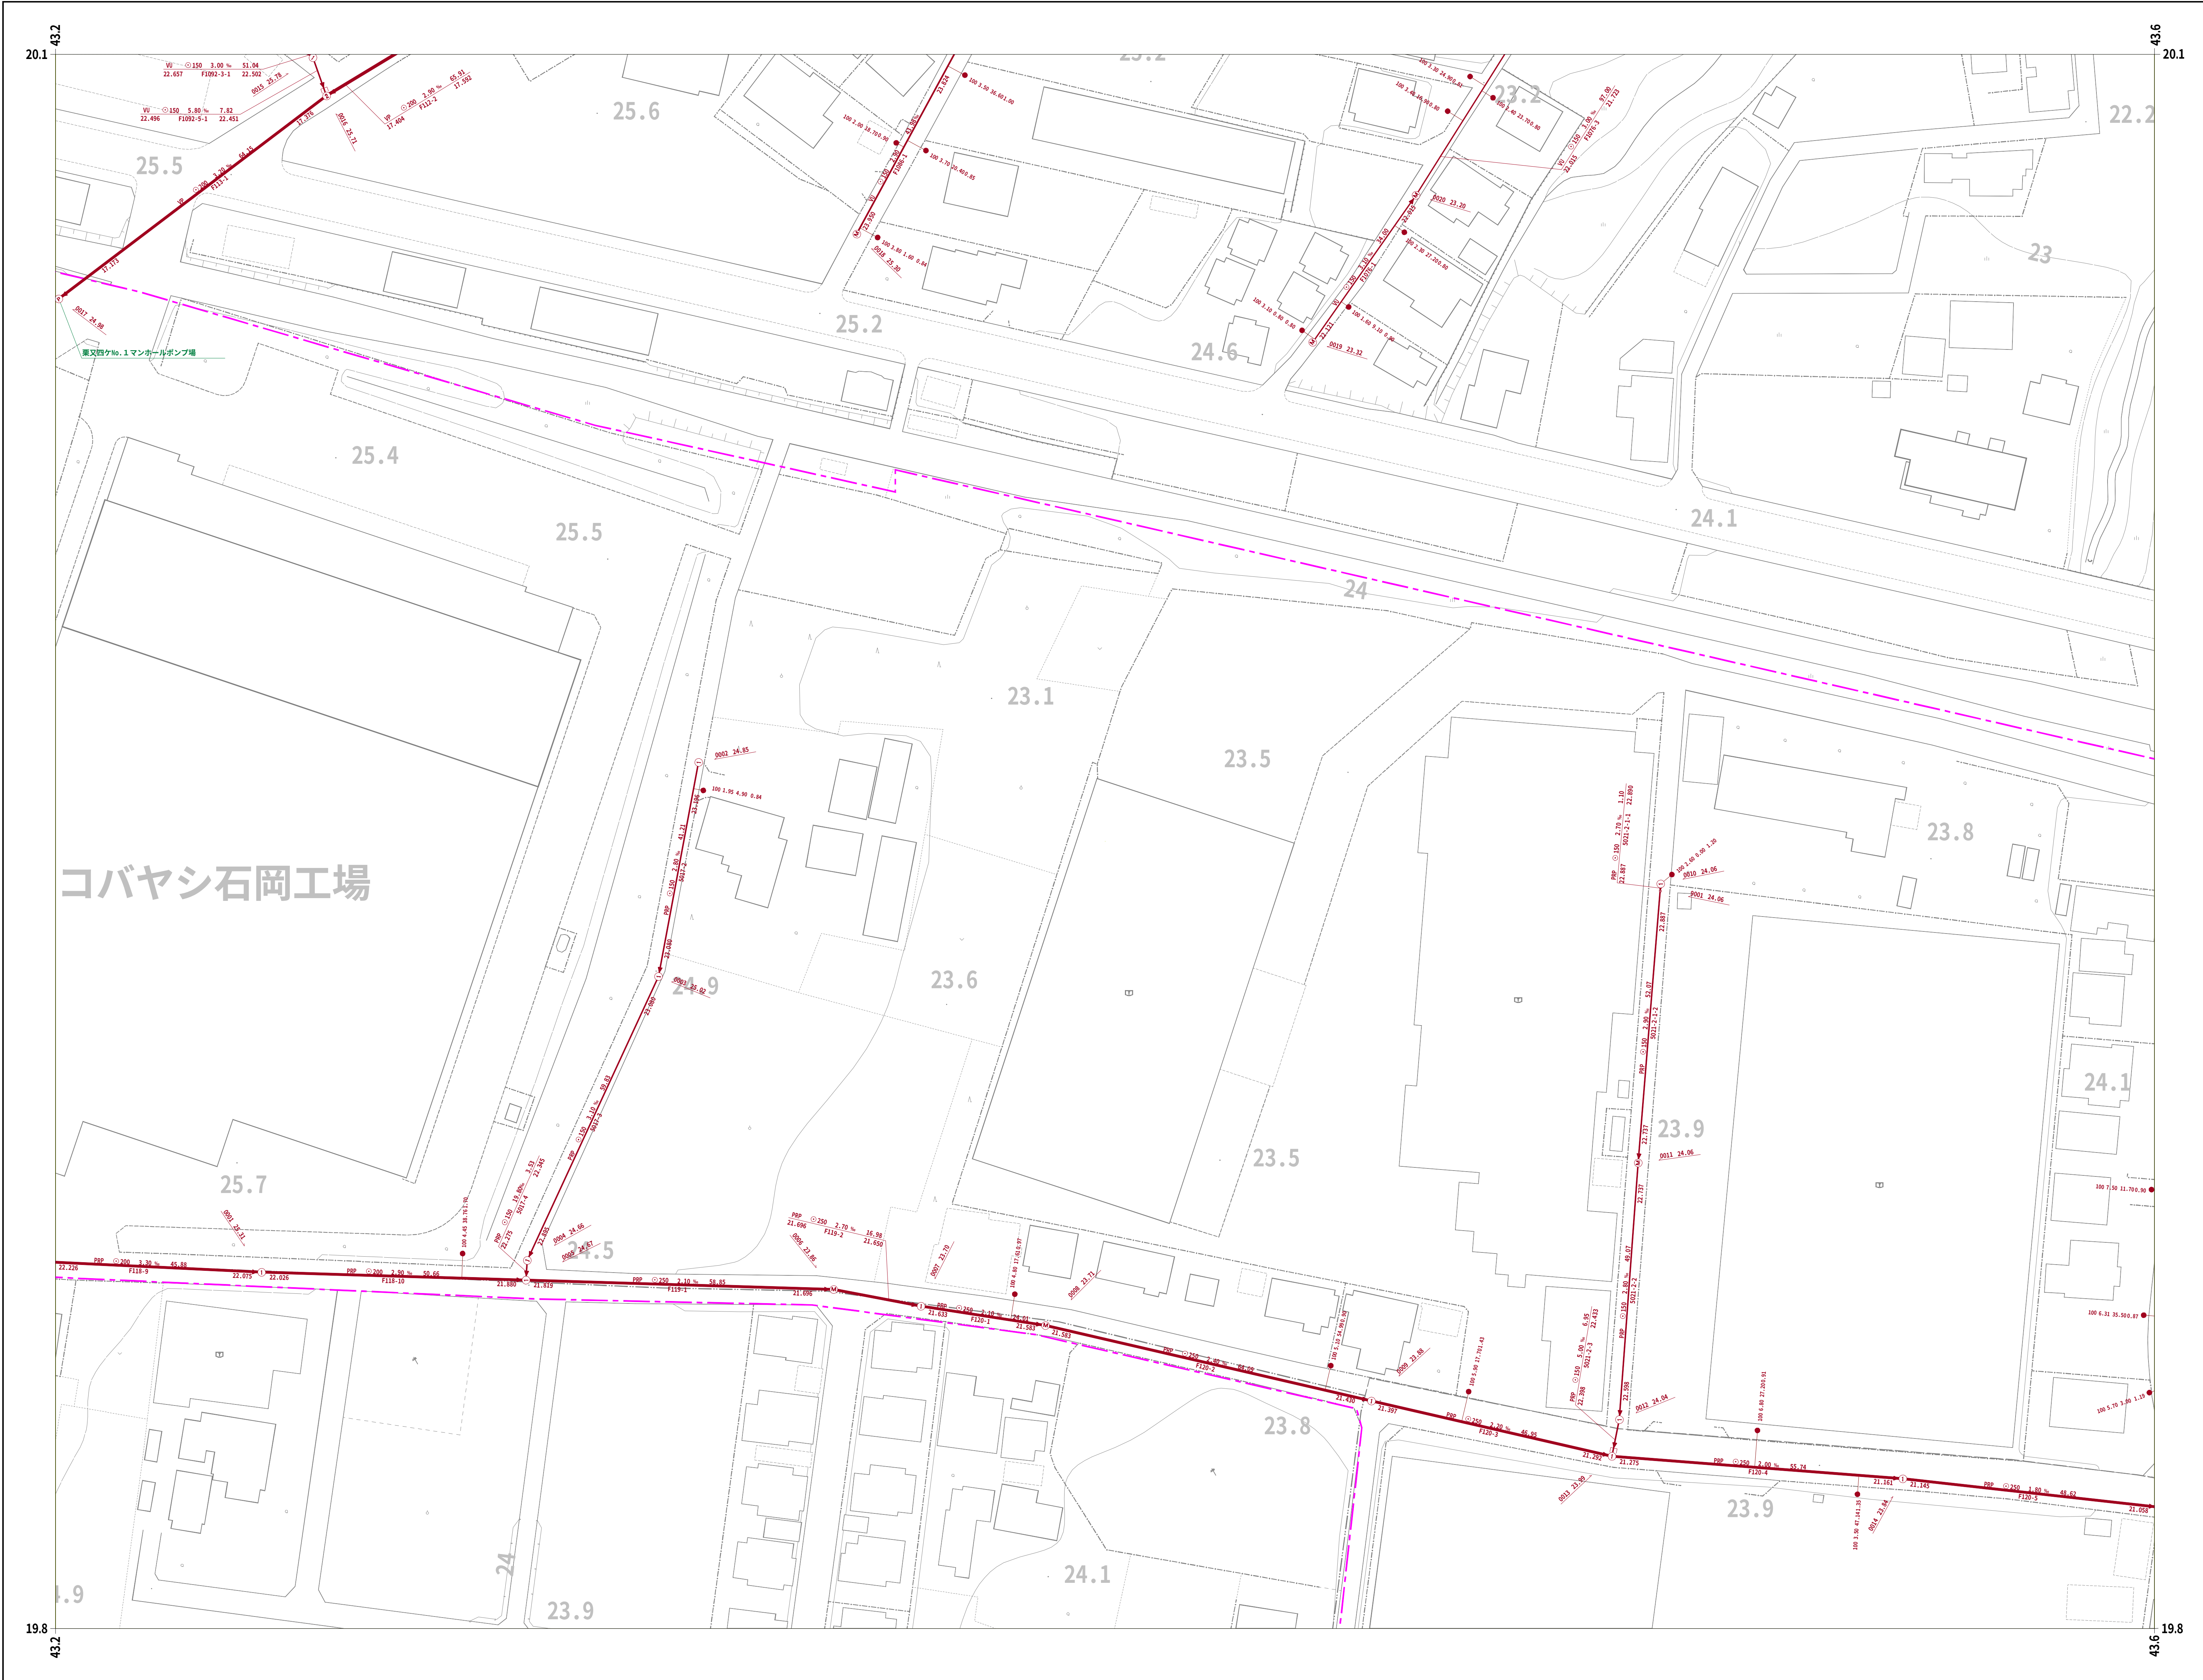

小美玉市公共下水道台帳施設平面図




30-28	30-29	31-20
30-38	30-39	31-30
	30-49	31-40

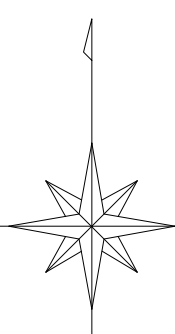

凡 例	
人 孔	
0号マンホール(円形φ75)	①
1号マンホール(円形φ90)	②
2号マンホール(円形φ120)	③
3号マンホール(円形φ150)	④
4号マンホール(円形φ180)	⑤
5号マンホール(210×120)	⑥
6号マンホール(260×120)	⑦
特殊マンホール	⑧
特1号マンホール(60×90)	⑨
特2号マンホール(120×120)	⑩
特3号マンホール(140×120)	⑪
特4号マンホール(180×120)	⑫
特5号マンホール(φ150)	⑬
特6号マンホール(φ180)	⑭
特7号マンホール(210×210)	⑮
楕円マンホール	⑯
矩形マンホール	⑰
小口径マンホール	⑱
マンシホール	⑲
ポンプ付マンホール	⑳
吐 口	㉑
仮想マンホール	㉒
管止め	㉓
流域下水道マンホール	㉔
樹	
20cm樹	●
30cm樹	○
0号マンホール樹	①
雨水樹	●
取付管のみ	○
管止め及び小口径樹	●
管 渠	
幹線	—
枝線	—
幹線 (圧送)	—
枝線 (圧送)	—
幹線 雨水	—
記 載 例	

小美玉市

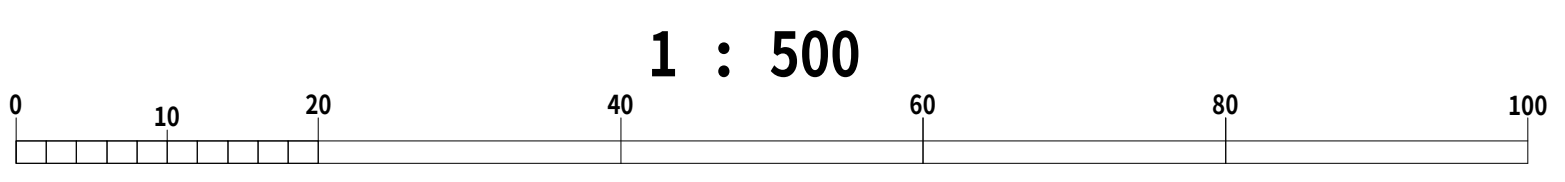


1 : 500

令和七年三月作成

国際航業株式会社調製

小美玉市公共下水道台帳施設平面図

30-38	30-39	31-30
	30-49	31-40
	30-59	31-50

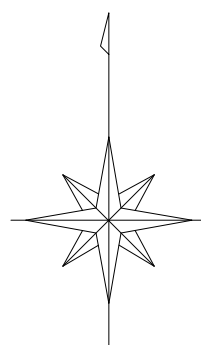

凡 例

人	孔
0号マンホール(円形φ75)	①
1号マンホール(円形φ90)	②
2号マンホール(円形φ120)	③
3号マンホール(円形φ150)	④
4号マンホール(円形φ180)	⑤
5号マンホール(210×120)	⑥
6号マンホール(260×120)	⑦
特殊マンホール	⑧
特 1号マンホール(60×90)	⑨
特 2号マンホール(120×120)	⑩
特 3号マンホール(140×120)	⑪
特 4号マンホール(180×120)	⑫
特 5号マンホール(φ150)	⑬
特 6号マンホール(φ180)	⑭
特 7号マンホール(210×210)	⑮
楕円マンホール	⑯
矩形マンホール	⑰
小口径マンホール	⑱
マンホール	⑲
ポンプ付マンホール	⑳
吐 口	㉑
仮想マンホール	㉒
管止め	㉓
流域下水道マンホール	㉔

樹

20cm樹	→
30cm樹	→
0号マンホール樹	→
雨水樹	→
取付管のみ	→
管止め及び小口径樹	→


管 渠

幹線	→
枝線	→
幹線 (圧送)	→
枝線 (圧送)	→
幹線 雨水)	→


記 載 例

令和七年三月作成

国際航業株式会社調製

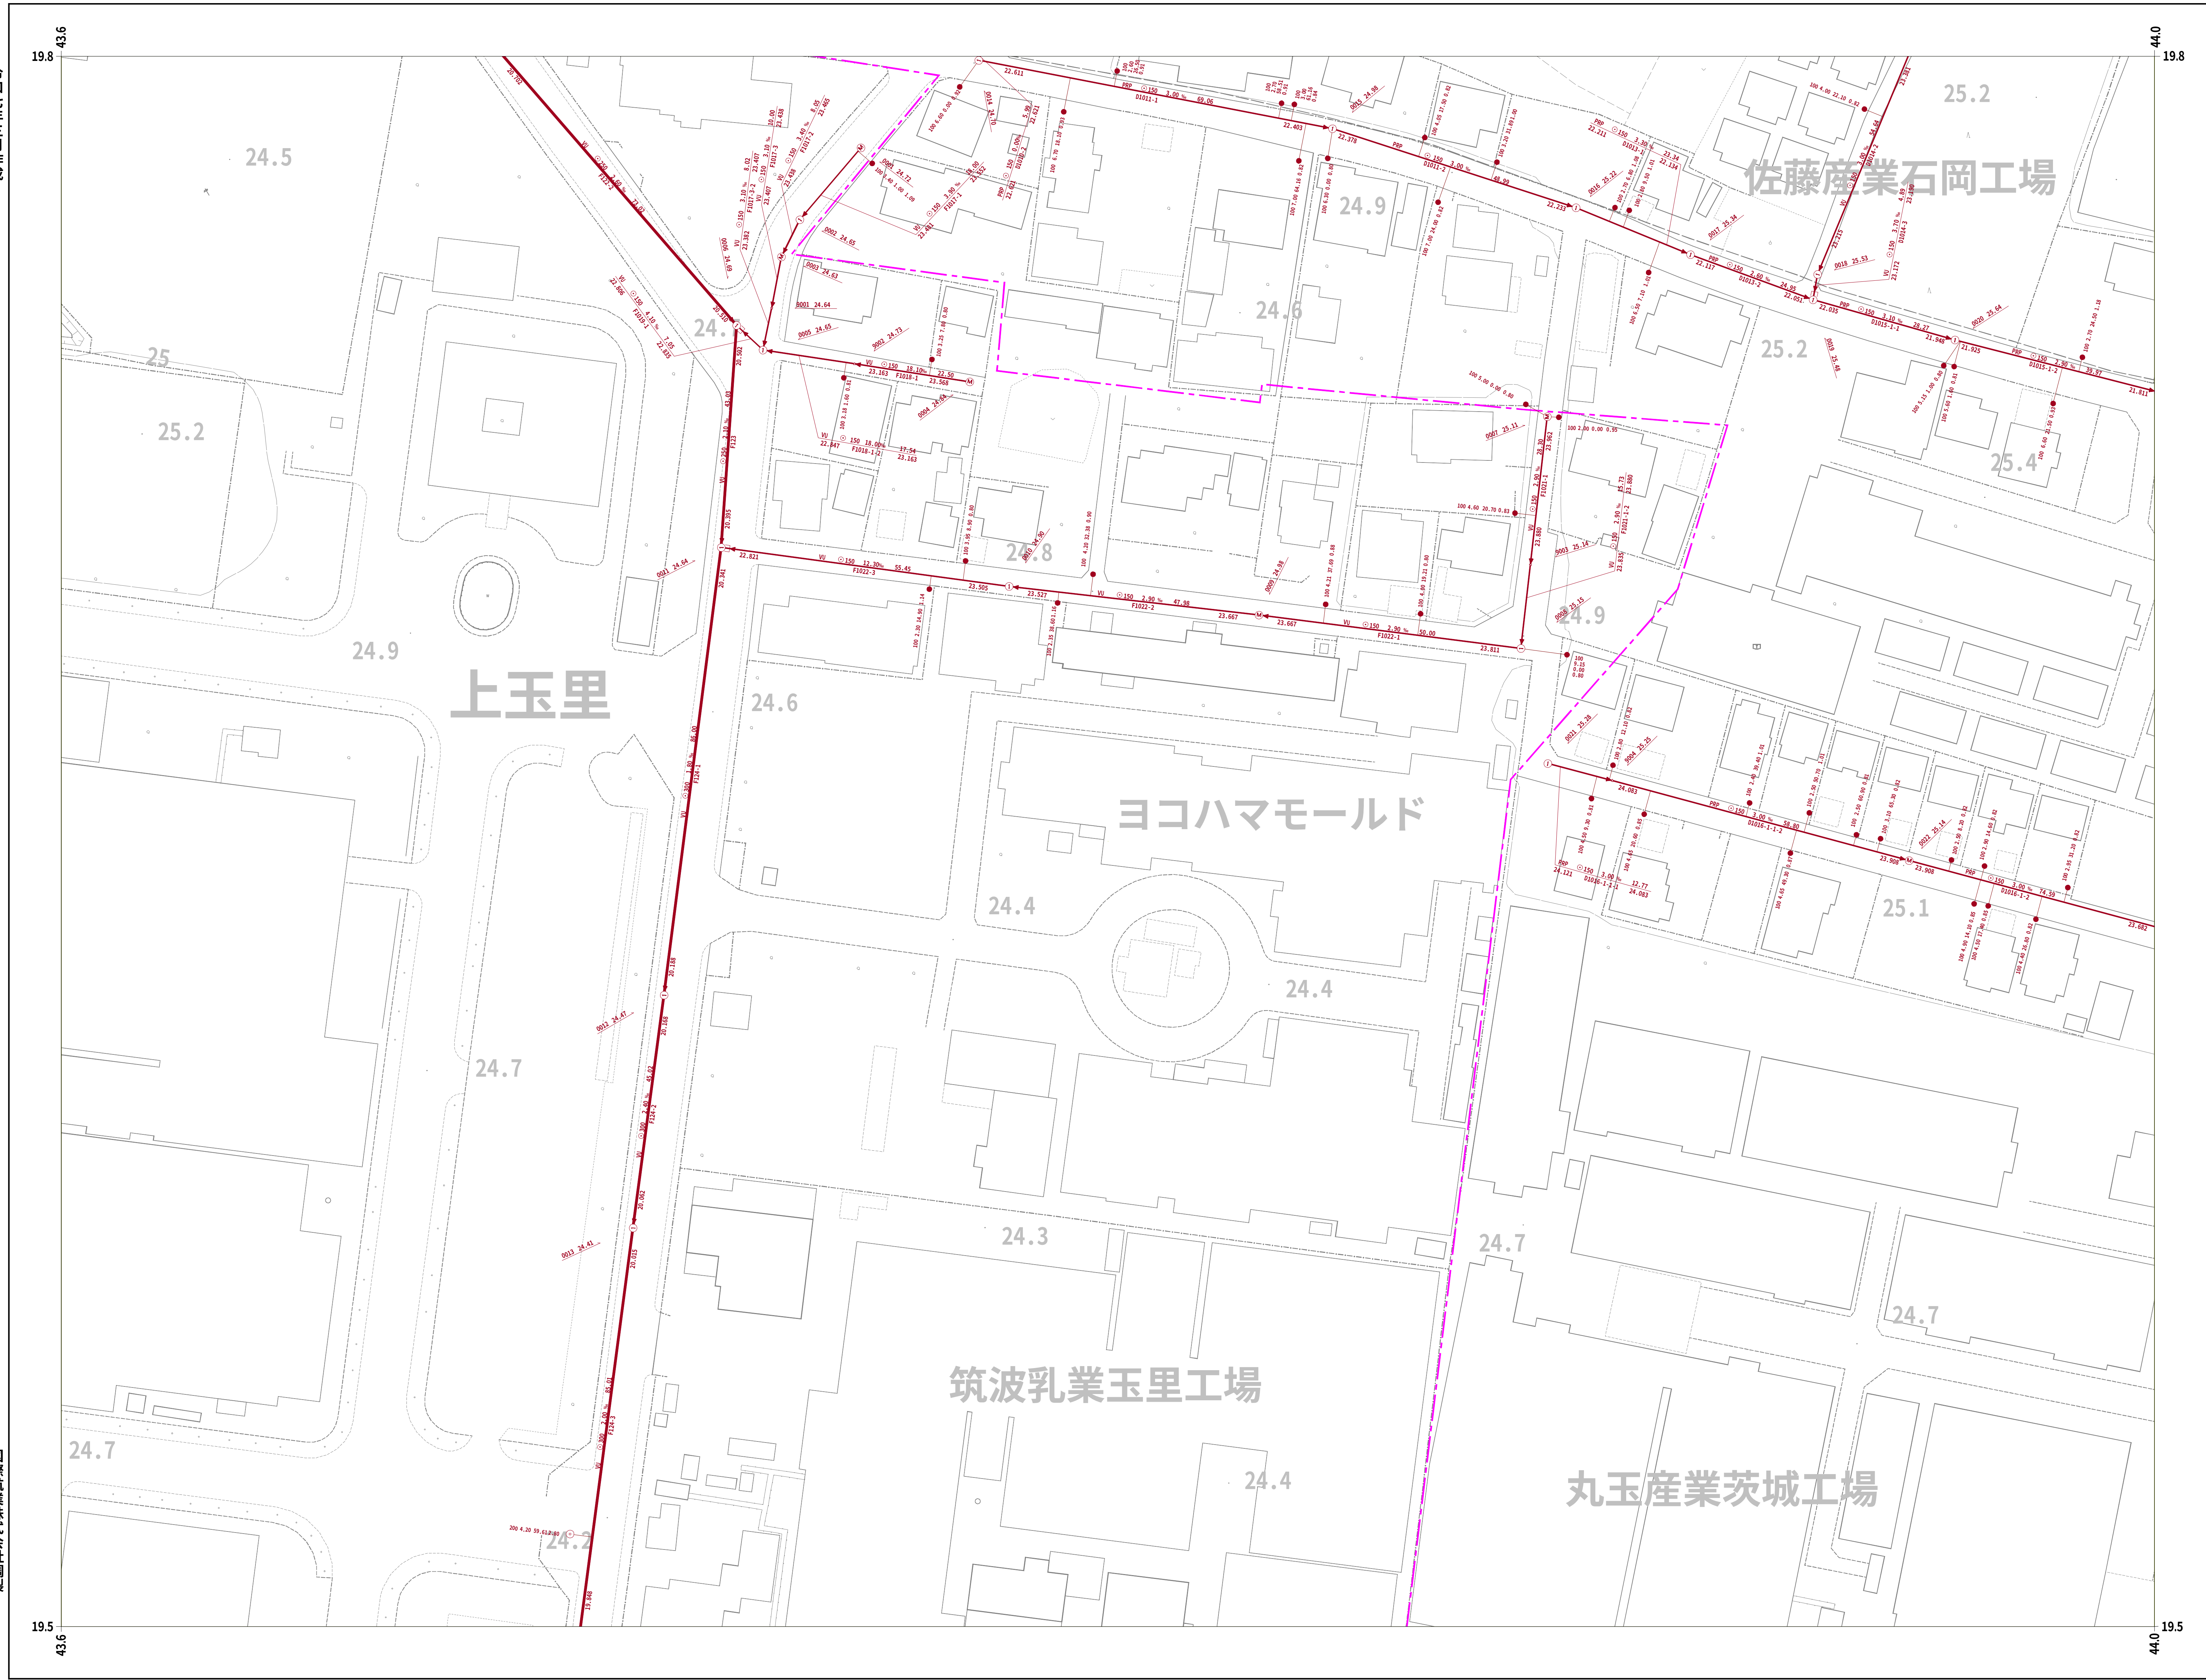


小美玉市

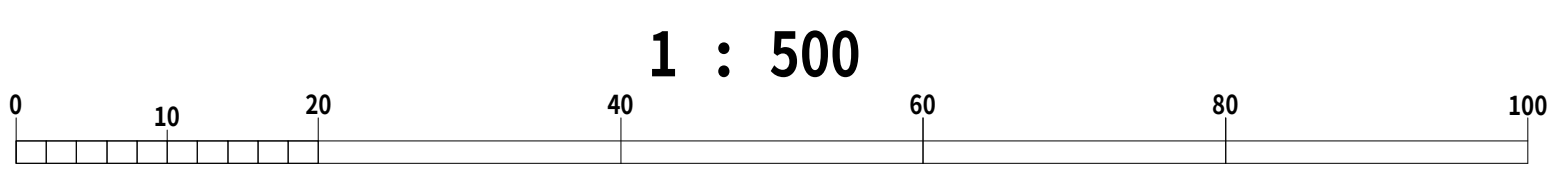


令和七年三月作成


国際航業株式会社調製

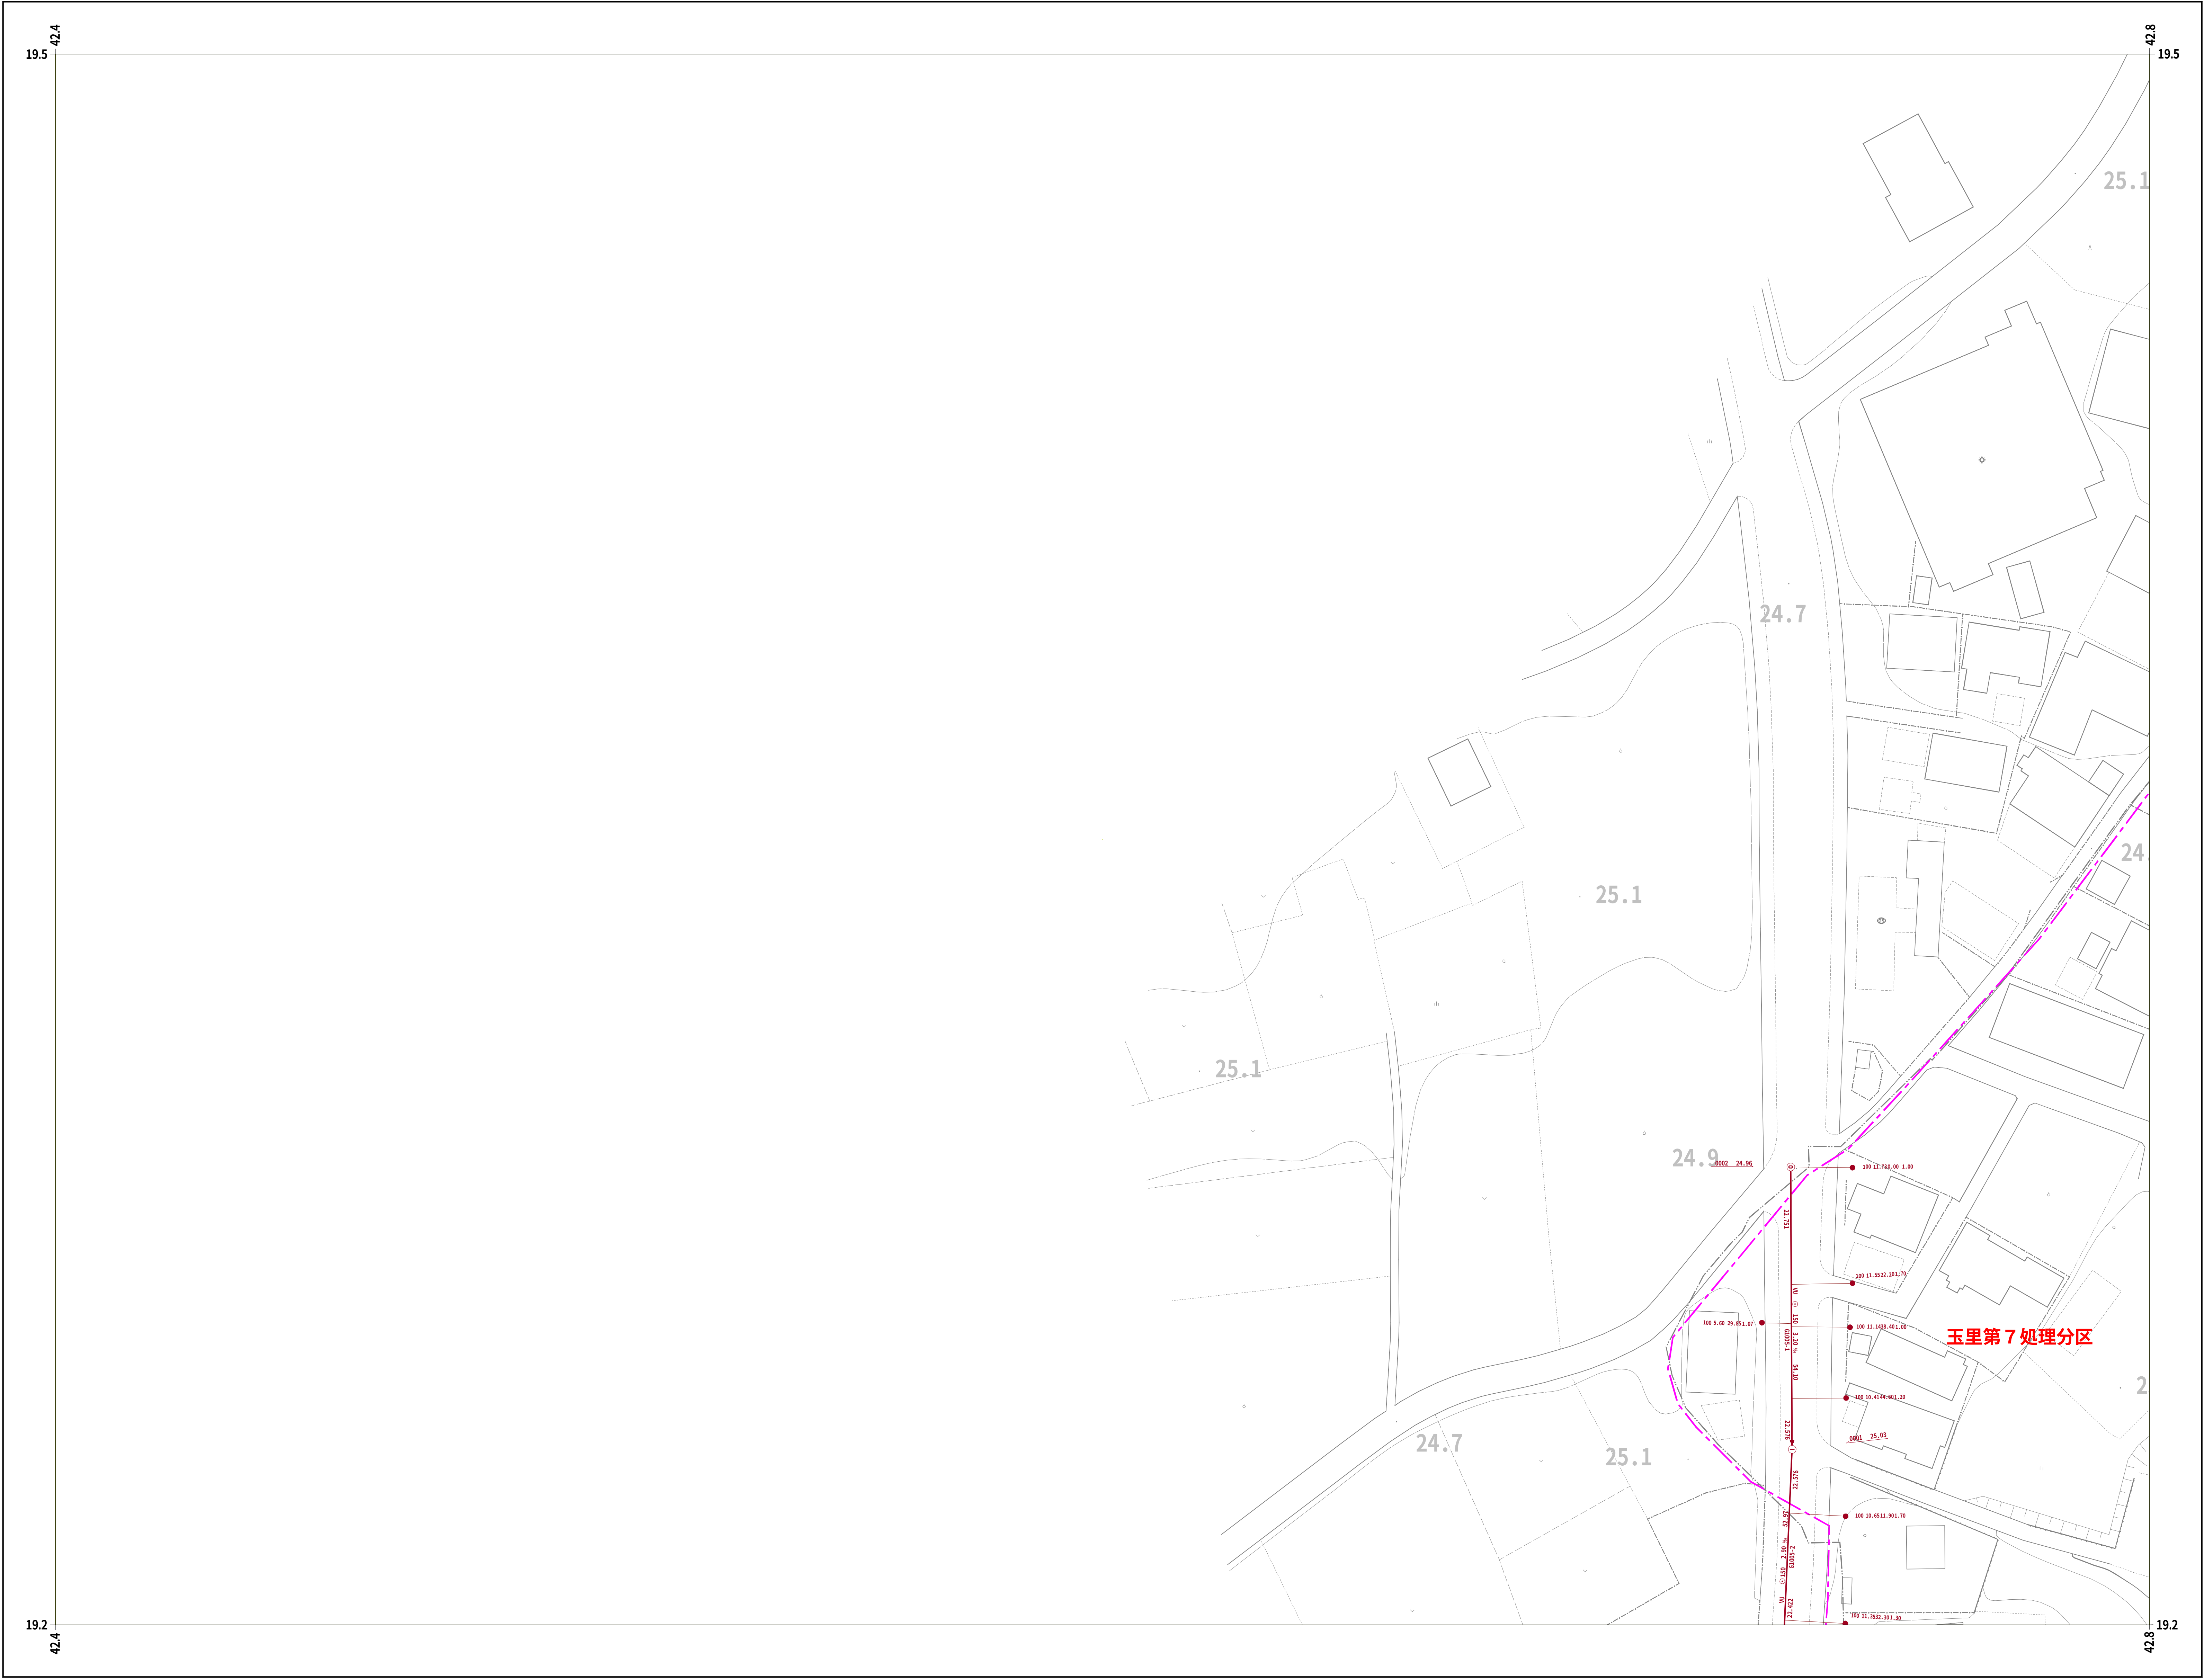


	30-56	
	30-66	30-67

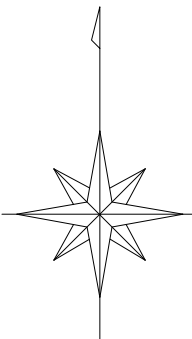


凡 例	
人 孔	
0号マンホール(円形φ75)	①
1号マンホール(円形φ90)	②
2号マンホール(円形φ120)	③
3号マンホール(円形φ150)	④
4号マンホール(円形φ180)	⑤
5号マンホール(210×120)	⑥
6号マンホール(260×120)	⑦
特殊マンホール	⑧
特 1号マンホール(60×90)	⑨
特 2号マンホール(120×120)	⑩
特 3号マンホール(140×120)	⑪
特 4号マンホール(180×120)	⑫
特 5号マンホール(φ150)	⑬
特 6号マンホール(φ180)	⑭
特 7号マンホール(210×210)	⑮
楕円マンホール	⑯
矩形マンホール	⑰
小口径マンホール	●
マンホール	○
ポンプ付マンホール	⊕
吐 口	↑
仮想マンホール	*
管止め	
流域下水道マンホール	⊙
樹	
20cm樹	●
30cm樹	→
0号マンホール樹	○
雨水樹	●
取付管のみ	→
管止め及び小口径樹	◀
管 渠	
幹線	—
枝線	—
幹線 圧送)	- - -
枝線 圧送)	- - -
幹線 雨水)	—

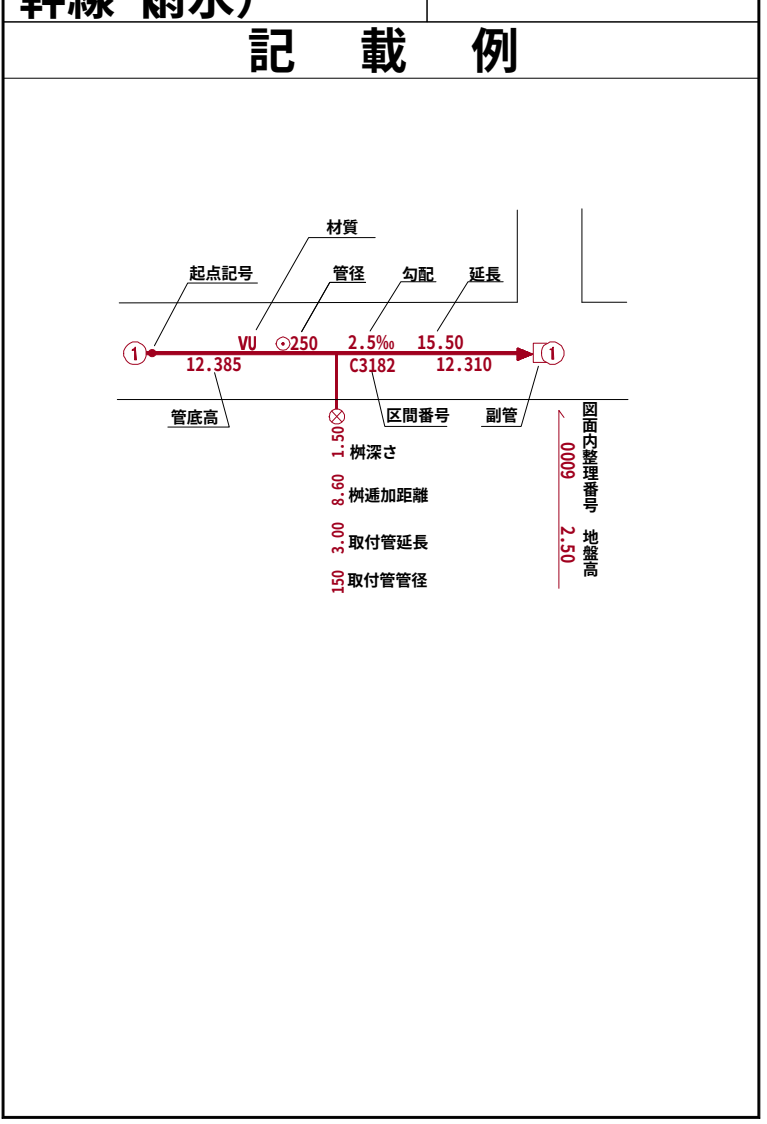

小美玉市

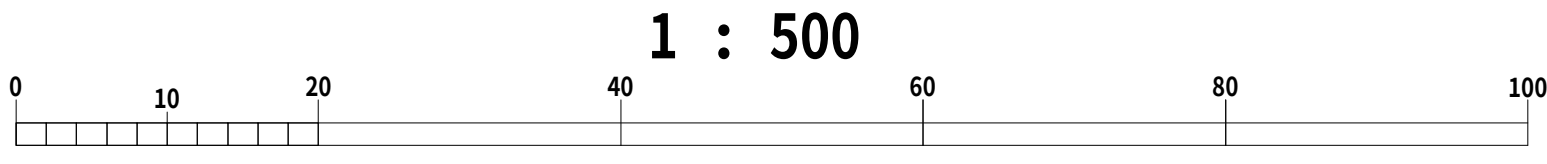


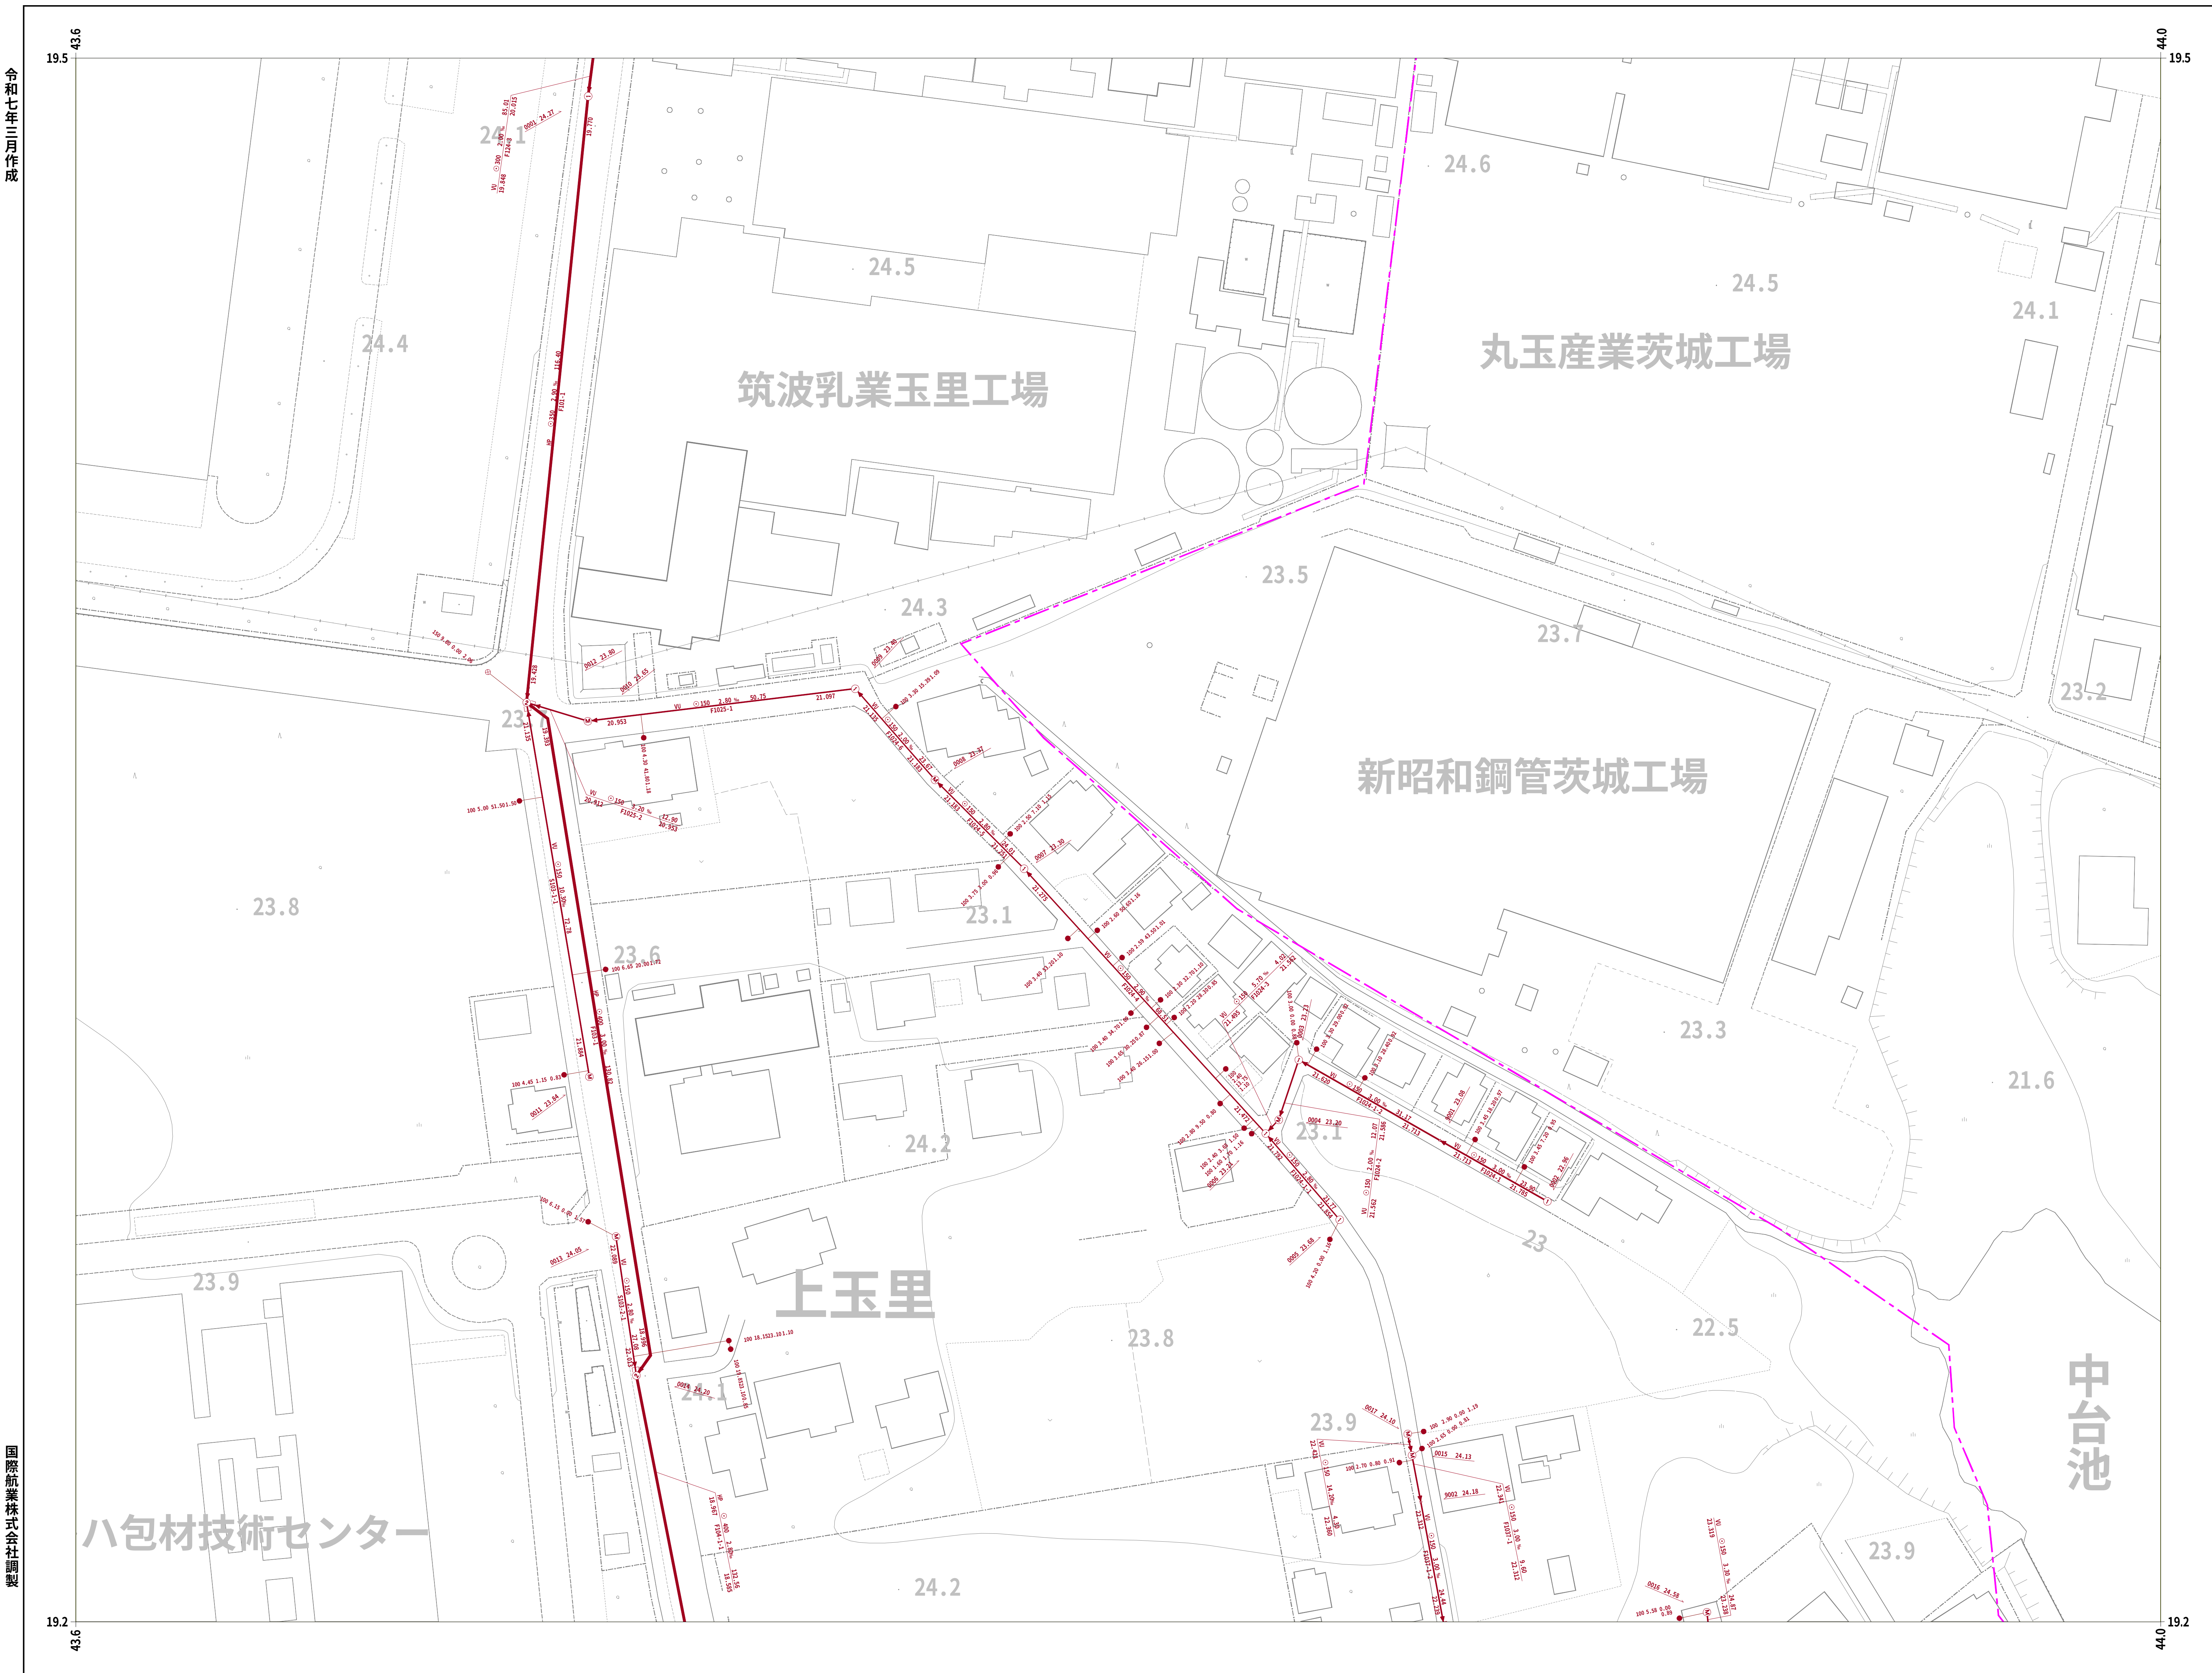

令和七年三月作成

国際航業株式会社調製

	30-49	31-40
	30-59	31-50
30-68	30-69	31-60

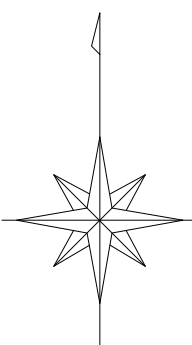

凡 例

人	孔
0号マンホール(円形φ75)	①
1号マンホール(円形φ90)	②
2号マンホール(円形φ120)	③
3号マンホール(円形φ150)	④
4号マンホール(円形φ180)	⑤
5号マンホール(210×120)	⑥
6号マンホール(260×120)	⑦
特殊マンホール	⑧
特 1号マンホール(60×90)	⑨
特 2号マンホール(120×120)	⑩
特 3号マンホール(140×120)	⑪
特 4号マンホール(180×120)	⑫
特 5号マンホール(φ150)	⑬
特 6号マンホール(φ180)	⑭
特 7号マンホール(210×210)	⑮
楕円マンホール	⑯
矩形マンホール	⑰
小口径マンホール	●
マンシンホール	○
ポンプ付マンホール	⊕
吐 口	↑
仮想マンホール	*
管止め	
流域下水道マンホール	⊙

樹


20cm樹	—●—
30cm樹	—○—
0号マンホール樹	—○—
雨水樹	—●—
取付管のみ	—○—
管止め及び小口径樹	—●—

管 渠

幹線	—
枝線	—
幹線 (圧送)	—
枝線 (圧送)	—
幹線 雨水)	—

記 載 例

小美玉市

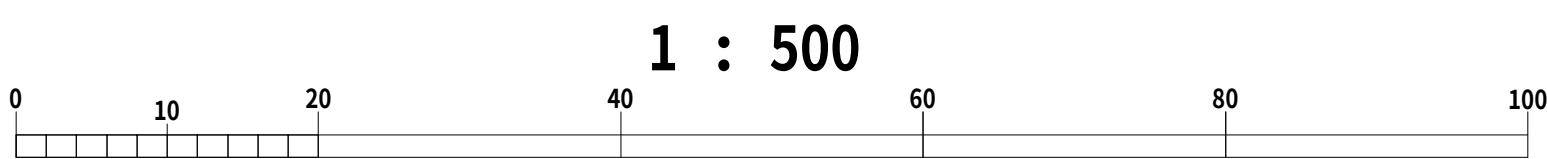


令和七年三月作成


国際航業株式会社調製




	30-56	
	30-66	30-67
	30-76	

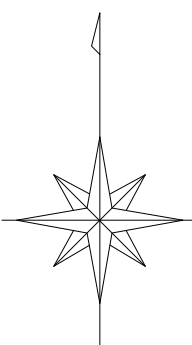


凡 例	
人 孔	
0号マンホール(円形φ75)	①
1号マンホール(円形φ90)	②
2号マンホール(円形φ120)	③
3号マンホール(円形φ150)	④
4号マンホール(円形φ180)	⑤
5号マンホール(210×120)	⑥
6号マンホール(260×120)	⑦
特殊マンホール	⑧
特 1号マンホール(60×90)	⑨
特 2号マンホール(120×120)	⑩
特 3号マンホール(140×120)	⑪
特 4号マンホール(180×120)	⑫
特 5号マンホール(φ150)	⑬
特 6号マンホール(φ180)	⑭
特 7号マンホール(210×210)	⑮
楕円マンホール	⑯
矩形マンホール	⑰

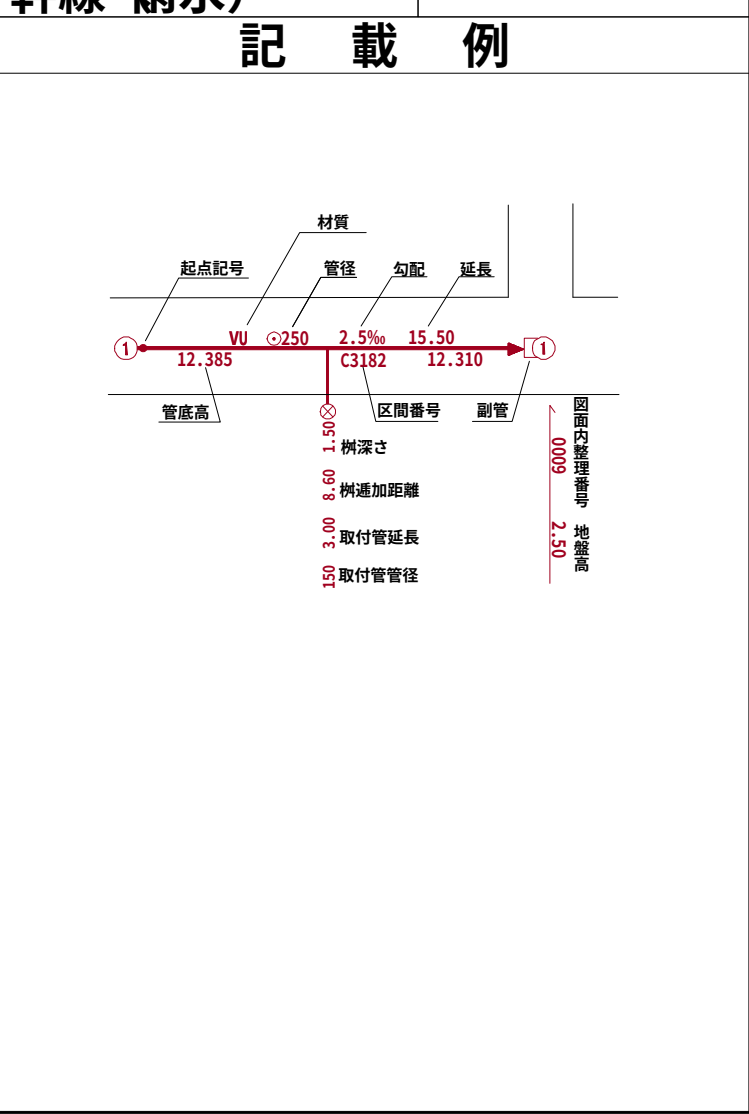

小美玉市

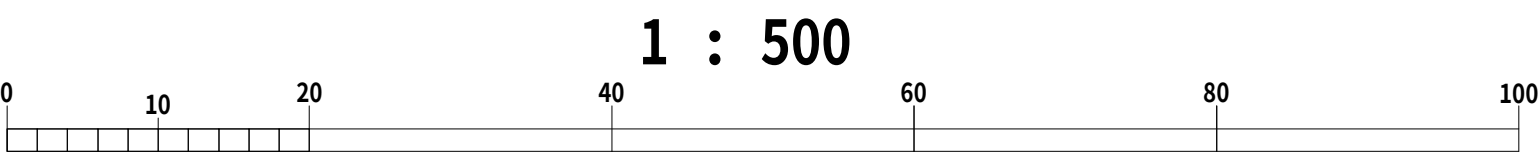

30-56		
30-66	30-67	30-68
30-76		30-78

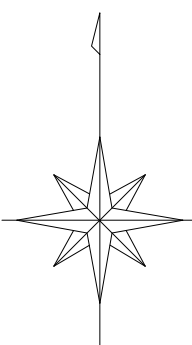


凡 例	
人	孔
0号マンホール(円形φ75)	①
1号マンホール(円形φ90)	②
2号マンホール(円形φ120)	③
3号マンホール(円形φ150)	④
4号マンホール(円形φ180)	⑤
5号マンホール(210×120)	⑥
6号マンホール(260×120)	⑦
特殊マンホール	⑧
特 1号マンホール(60×90)	⑨
特 2号マンホール(120×120)	⑩
特 3号マンホール(140×120)	⑪
特 4号マンホール(180×120)	⑫
特 5号マンホール(φ150)	⑬
特 6号マンホール(φ180)	⑭
特 7号マンホール(210×210)	⑮
楕円マンホール	⑯
矩形マンホール	⑰
小口径マンホール	●
マンシンホール	○
ポンプ付マンホール	⊕
吐 口	↑
仮想マンホール	×
管止め	
流域下水道マンホール	⊙
樹	
20cm樹	—●—
30cm樹	—●—
0号マンホール樹	—○—
雨水樹	—●—
取付管のみ	—○—
管止め及び小口径樹	—●—
管 渠	
幹線	—
枝線	—
幹線 (圧送)	—
枝線 (圧送)	—
幹線 雨水)	—

記 載 例	


小美玉市

令和七年三月作成


国際航業株式会社調製

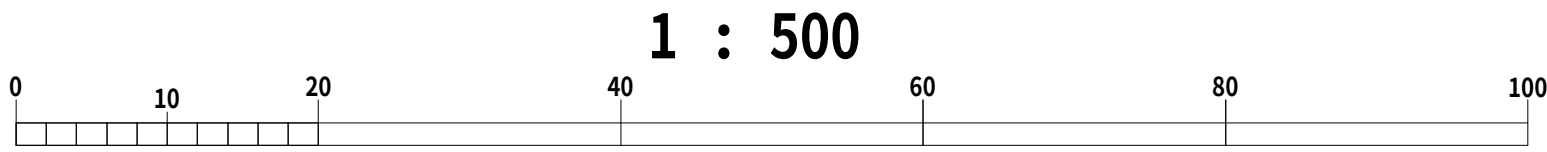


令和七年三月作成

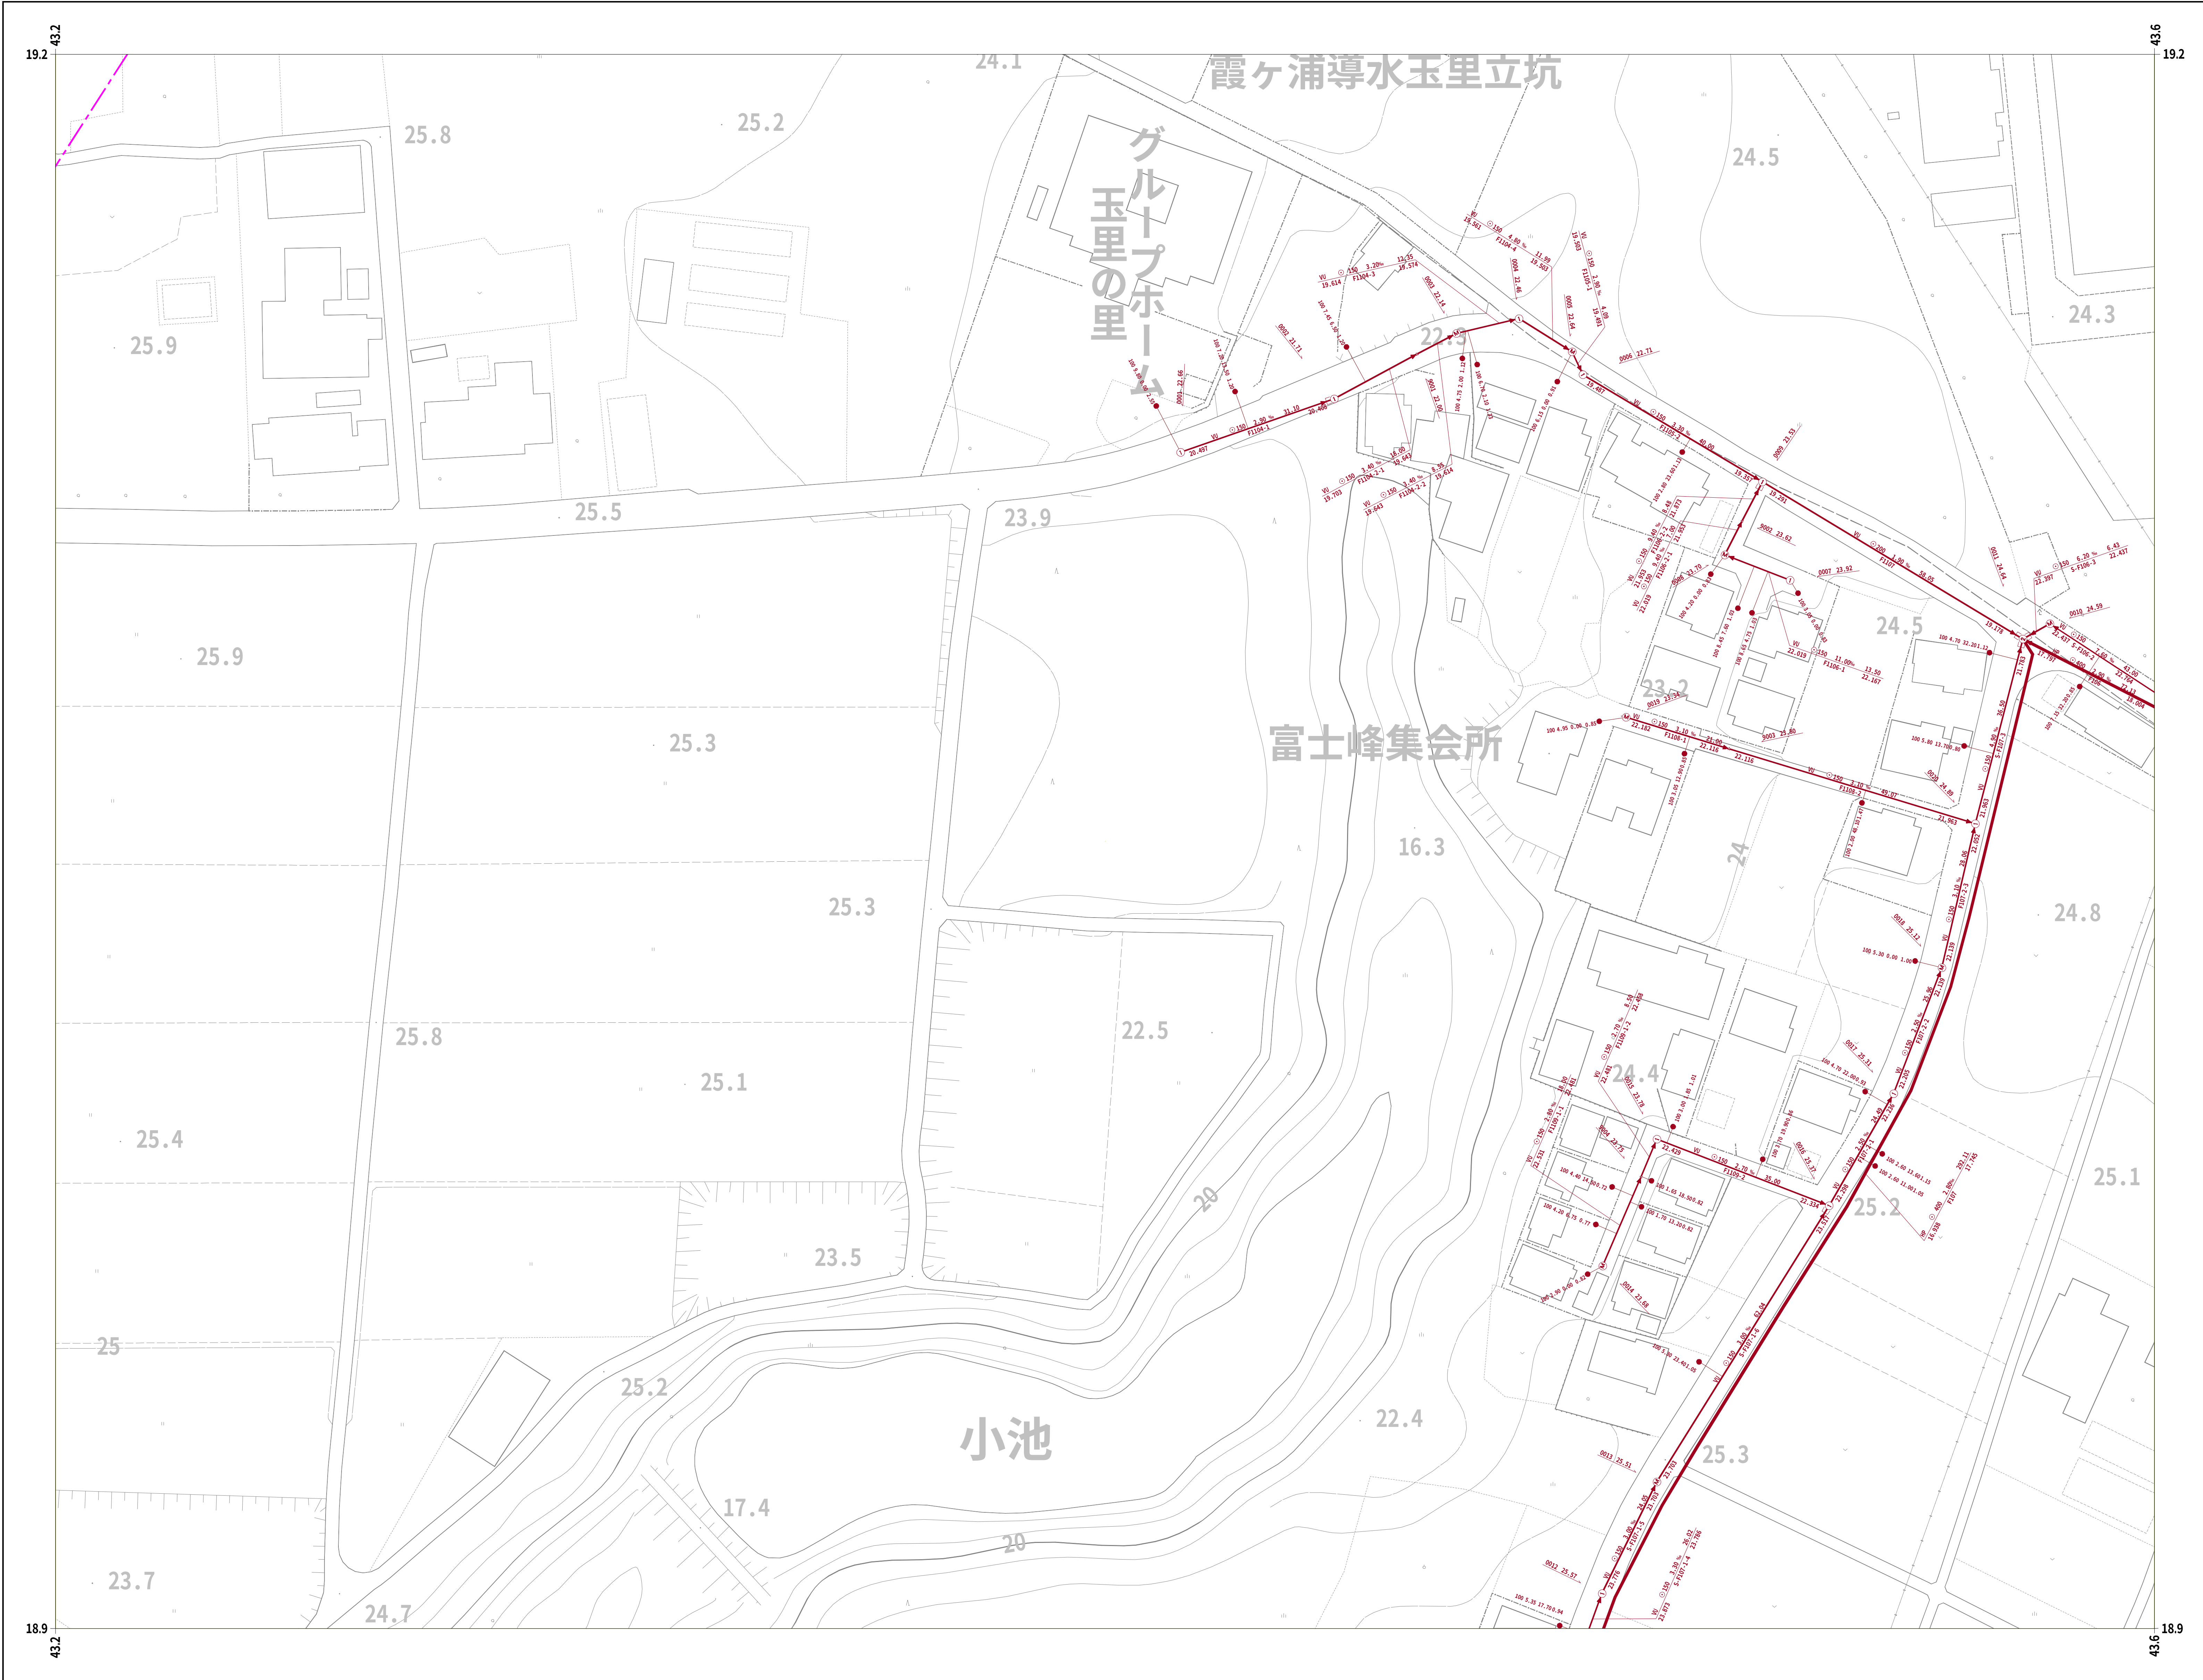


		30-59
30-67	30-68	30-69
	30-78	30-79

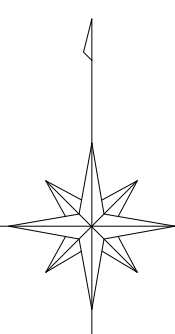

凡 例	
人 孔	
0号マンホール(円形φ75)	①
1号マンホール(円形φ90)	②
2号マンホール(円形φ120)	③
3号マンホール(円形φ150)	④
4号マンホール(円形φ180)	⑤
5号マンホール(210×120)	⑥
6号マンホール(260×120)	⑦
特殊マンホール	⑧
特 1号マンホール(60×90)	⑨
特 2号マンホール(120×120)	⑩
特 3号マンホール(140×120)	⑪
特 4号マンホール(180×120)	⑫
特 5号マンホール(φ150)	⑬
特 6号マンホール(φ180)	⑭
特 7号マンホール(210×210)	⑮
楕円マンホール	⑯
矩形マンホール	⑰
小口径マンホール	●
マンホール	○
ポンプ付マンホール	⊕
吐 口	↑
仮想マンホール	×
管止め	
流域下水道マンホール	⊙
樹	
20cm樹	—●—
30cm樹	—●—
0号マンホール樹	—○—
雨水樹	—●—
取付管のみ	—○—
管止め及び小口径樹	—●—
管 渠	
幹線	—
枝線	—
幹線 (圧送)	—
枝線 (圧送)	—
幹線 雨水)	—

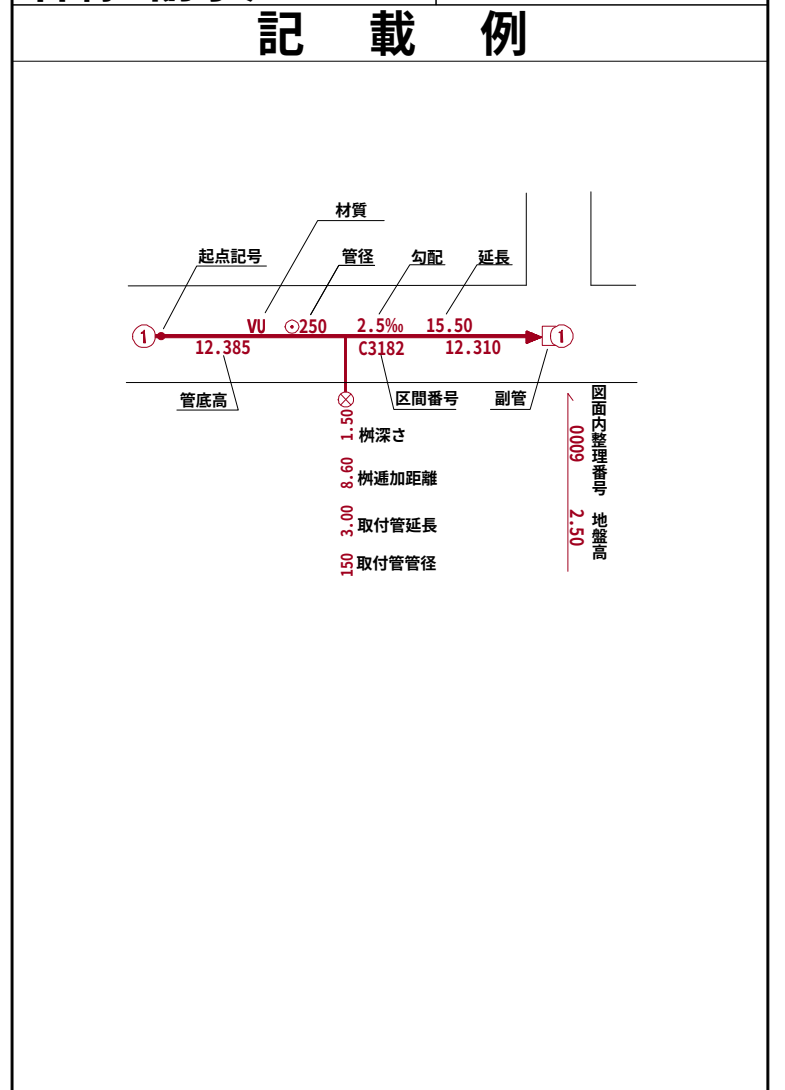


小美玉市

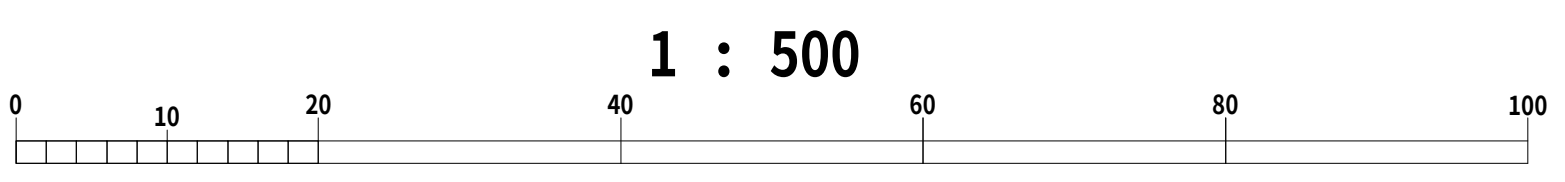

国際航業株式会社調製

小美玉市公共下水道台帳施設平面図

	30-59	31-50
30-68	30-69	31-60
30-78	30-79	31-70

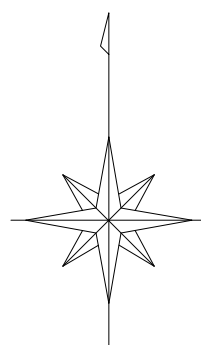

凡 例

人 孔

0号マンホール(円形φ75)

1号マンホール(円形φ90)

2号マンホール(円形φ120)

3号マンホール(円形φ150)

4号マンホール(円形φ180)

5号マンホール(210×120)

6号マンホール(260×120)

特殊マンホール

特 1号マンホール(60×90)

特 2号マンホール(120×120)

特 3号マンホール(140×120)

特 4号マンホール(180×120)

特 5号マンホール(φ150)

特 6号マンホール(φ180)

特 7号マンホール(210×210)

楕円マンホール

矩形マンホール

小口径マンホール

マンホール

ポンプ付マンホール

吐 口

仮想マンホール

管止め

流域下水道マンホール

樹

20cm樹

30cm樹

0号マンホール樹

雨水樹

取付管のみ

管止め及び小口径樹

管 渠

幹線

枝線

幹線 圧送)


枝線 圧送)

幹線 雨水)

記 載 例

小美玉市

1 : 500

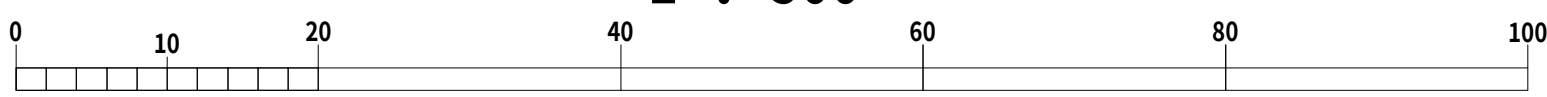

令和七年三月作成


国際航業株式会社調製

令和七年三月作成

国際航業株式会社調製



	30-66	30-67
	30-76	
	30-86	30-87

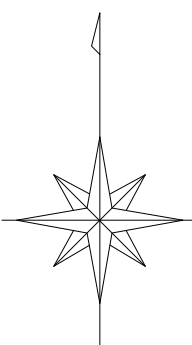

凡 例

人	孔
0号マンホール(円形φ75)	①
1号マンホール(円形φ90)	②
2号マンホール(円形φ120)	③
3号マンホール(円形φ150)	④
4号マンホール(円形φ180)	⑤
5号マンホール(210×120)	⑥
6号マンホール(260×120)	⑦
特殊マンホール	⑧
特 1号マンホール(60×90)	⑨
特 2号マンホール(120×120)	⑩
特 3号マンホール(140×120)	⑪
特 4号マンホール(180×120)	⑫
特 5号マンホール(φ150)	⑬
特 6号マンホール(φ180)	⑭
特 7号マンホール(210×210)	⑮
楕円マンホール	⑯
矩形マンホール	⑰
小口径マンホール	●
マンホール	○
ポンプ付マンホール	⊕
吐 口	↑
仮想マンホール	×
管止め	┘
流域下水道マンホール	⊙

樹


20cm樹	—●—
30cm樹	—○—
0号マンホール樹	—○—
雨水樹	—●—
取付管のみ	—○—
管止め及び小口径樹	—●—

管 渠


幹線	—
枝線	—
幹線 圧送)	—
枝線 圧送)	—
幹線 雨水)	—

記 載 例

小美玉市

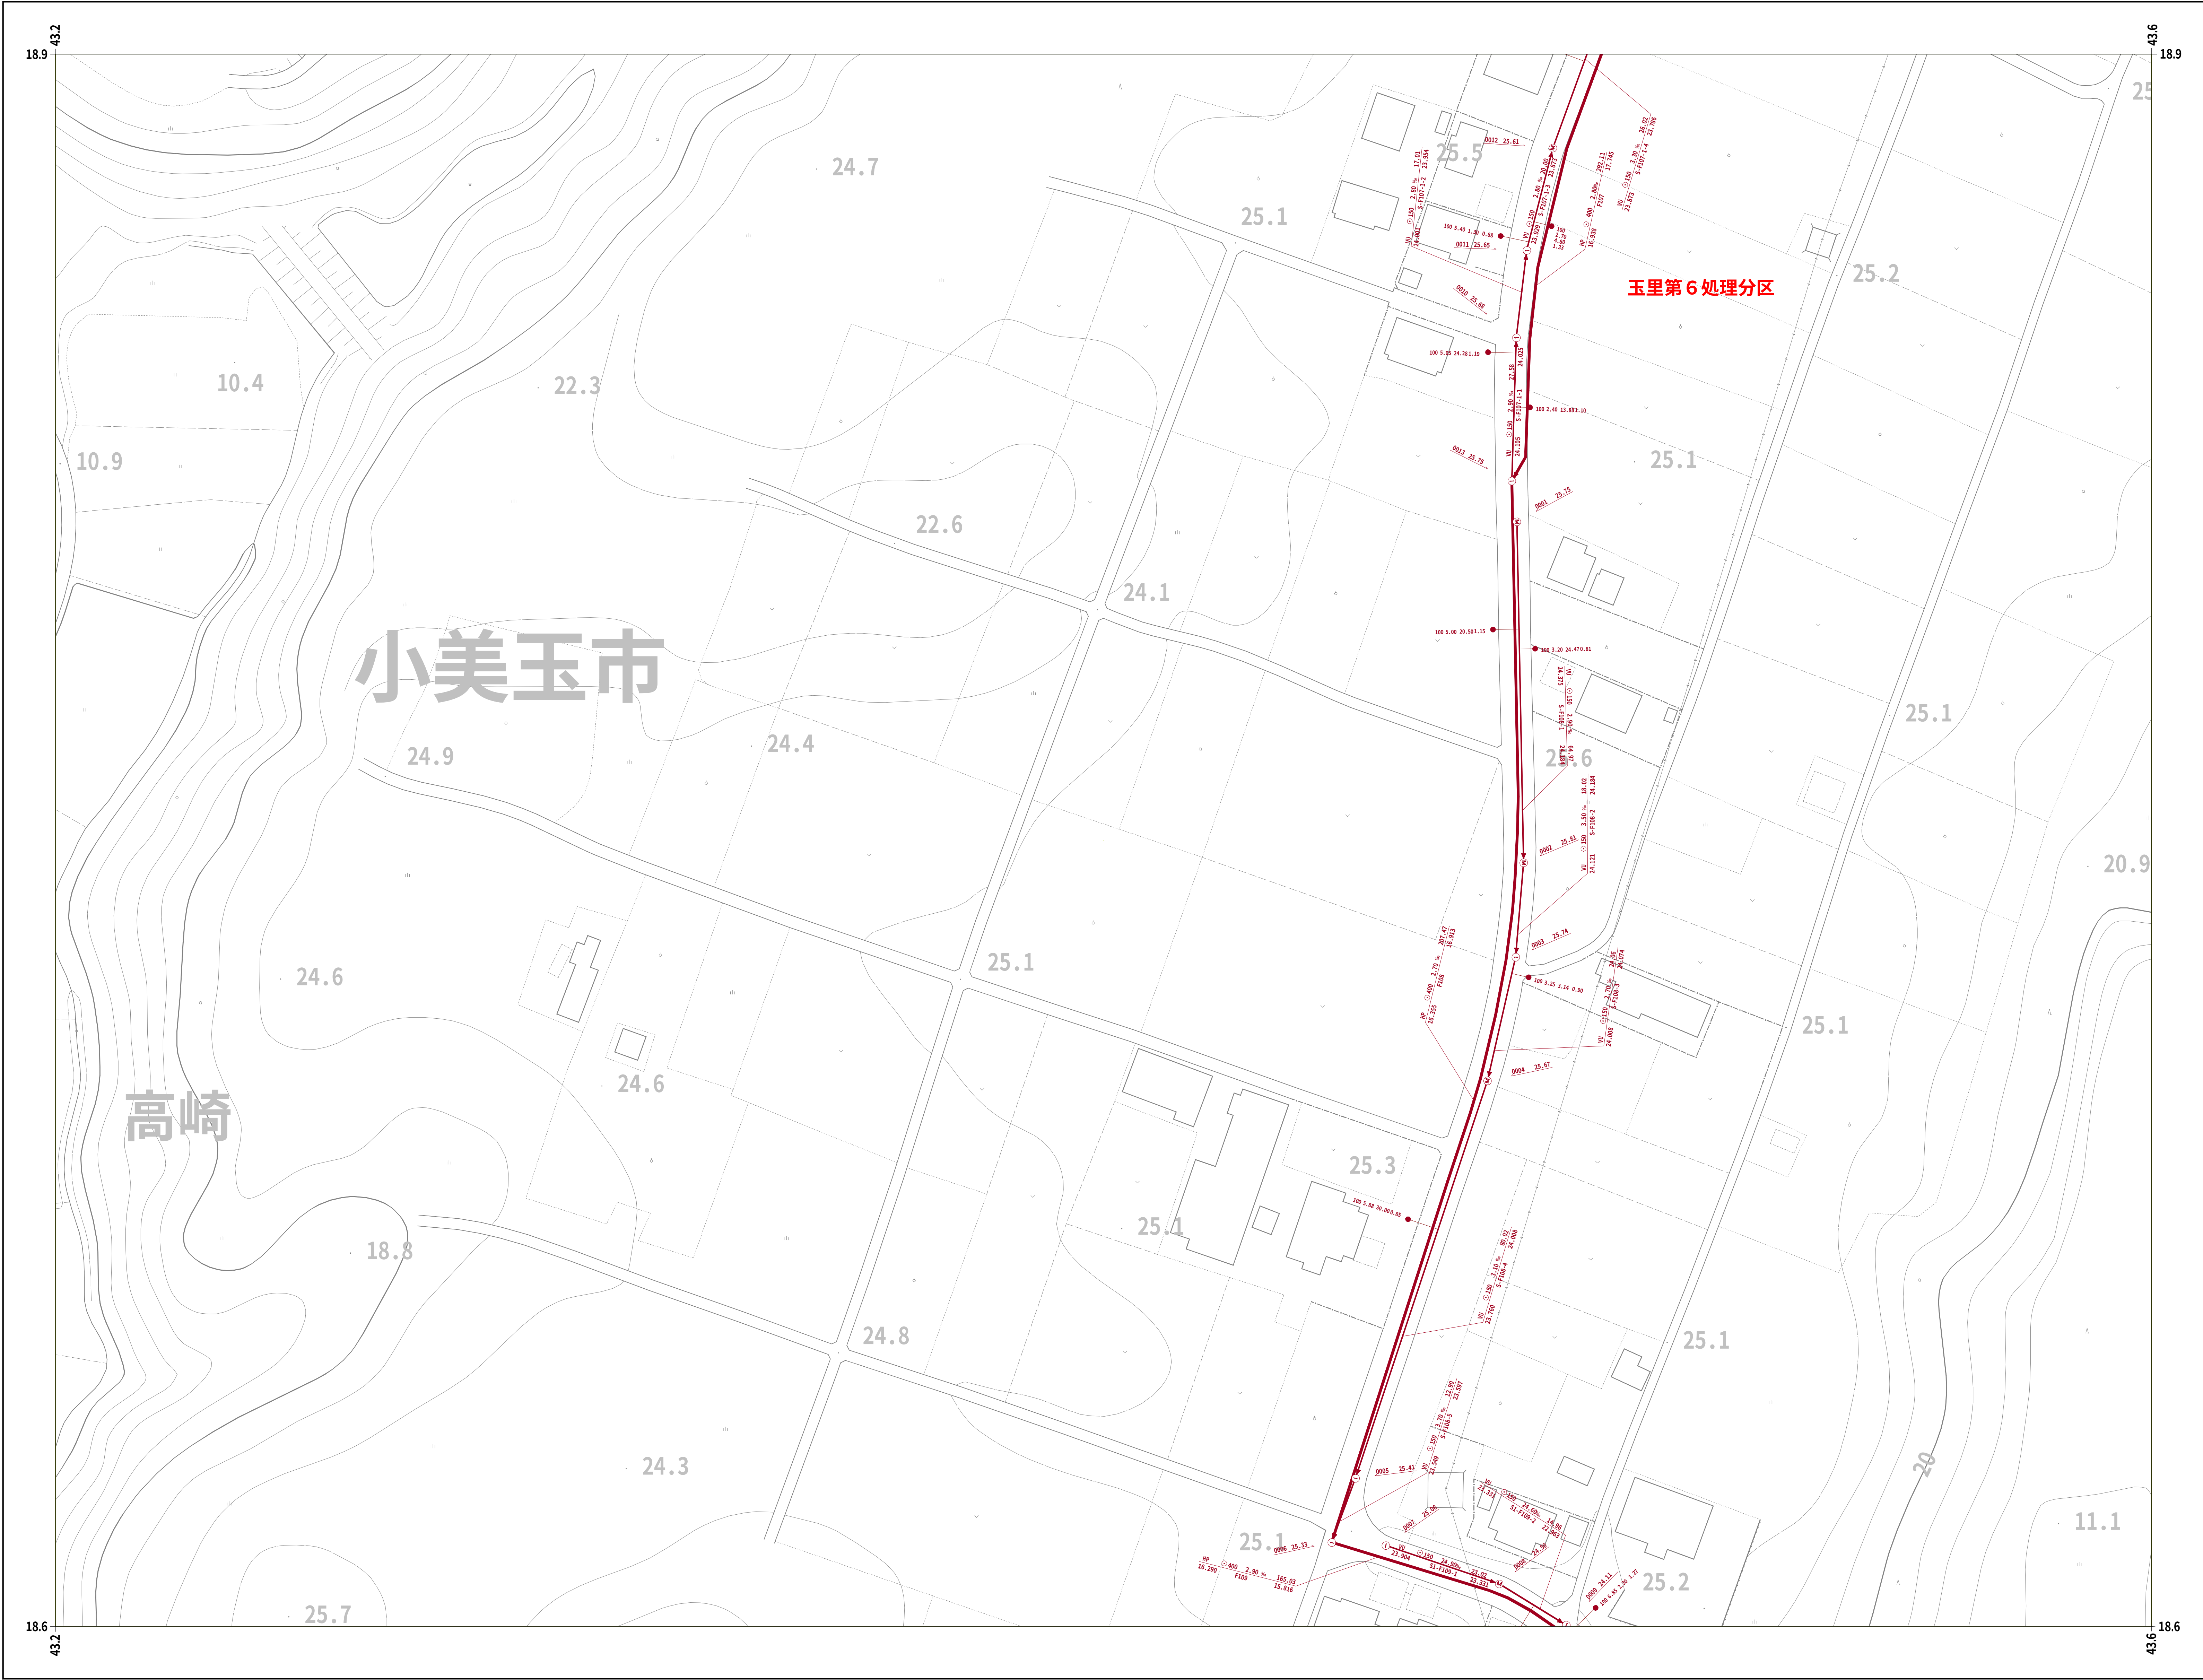

30-67	30-68	30-69
	30-78	30-79
30-87	30-88	

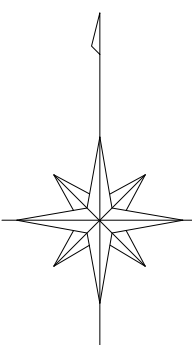

凡 例

人	孔
0号マンホール(円形φ75)	①
1号マンホール(円形φ90)	②
2号マンホール(円形φ120)	③
3号マンホール(円形φ150)	④
4号マンホール(円形φ180)	⑤
5号マンホール(210×120)	⑥
6号マンホール(260×120)	⑦
特殊マンホール	⑧
特1号マンホール(60×90)	⑨
特2号マンホール(120×120)	⑩
特3号マンホール(140×120)	⑪
特4号マンホール(180×120)	⑫
特5号マンホール(φ150)	⑬
特6号マンホール(φ180)	⑭
特7号マンホール(210×210)	⑮
楕円マンホール	⑯
矩形マンホール	⑰
小口径マンホール	●
マンシンホール	○
ポンプ付マンホール	⊕
吐 口	↑
仮想マンホール	*
管止め	
流域下水道マンホール	⊙

樹


20cm樹	—●—
30cm樹	—○—
0号マンホール樹	—○—
雨水樹	—●—
取付管のみ	—○—
管止め及び小口径樹	—●—

管 渠

幹線	—
枝線	—
幹線 圧送)	—
枝線 圧送)	—
幹線 雨水)	—

記 載 例


小美玉市

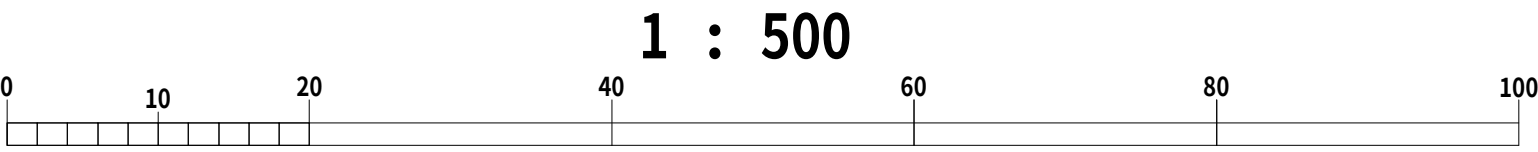


令和七年三月作成

国際航業株式会社調製

国際航業株式会社調製

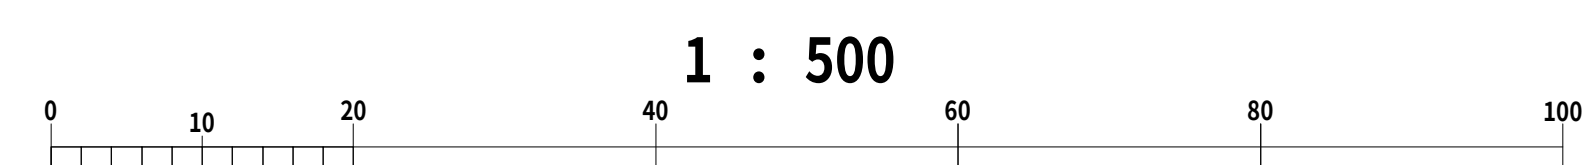


30-68	30-69	31-60
30-78	30-79	31-70
30-88		31-80

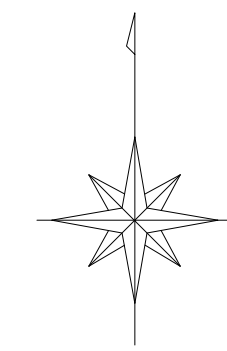


凡 例	
人	孔
0号マンホール(円形Φ75)	①
1号マンホール(円形Φ90)	②
2号マンホール(円形Φ120)	③
3号マンホール(円形Φ150)	④
4号マンホール(円形Φ180)	⑤
5号マンホール(210×120)	⑥
6号マンホール(260×120)	⑦
特殊マンホール	⑧
特1号マンホール(60×90)	⑨
特2号マンホール(120×120)	⑩
特3号マンホール(140×120)	⑪
特4号マンホール(180×120)	⑫
特5号マンホール(Φ150)	⑬
特6号マンホール(Φ180)	⑭
特7号マンホール(210×210)	⑮
楕円マンホール	⑯
矩形マンホール	⑰
小口径マンホール	⑱
マンホール	⑲
ポンプ付マンホール	⑳
吐 口	㉑
仮想マンホール	㉒
管止め	㉓
流域下水道マンホール	㉔
樹	
20cm樹	●
30cm樹	→
0号マンホール樹	○
雨水樹	■
取付管のみ	☆
管止め及び小口径樹	◀
管	渠
幹線	—————
枝線	—————
幹線 圧送)	—————
枝線 圧送)	—————
幹線 雨水)	—————

国際航業株式会社調製

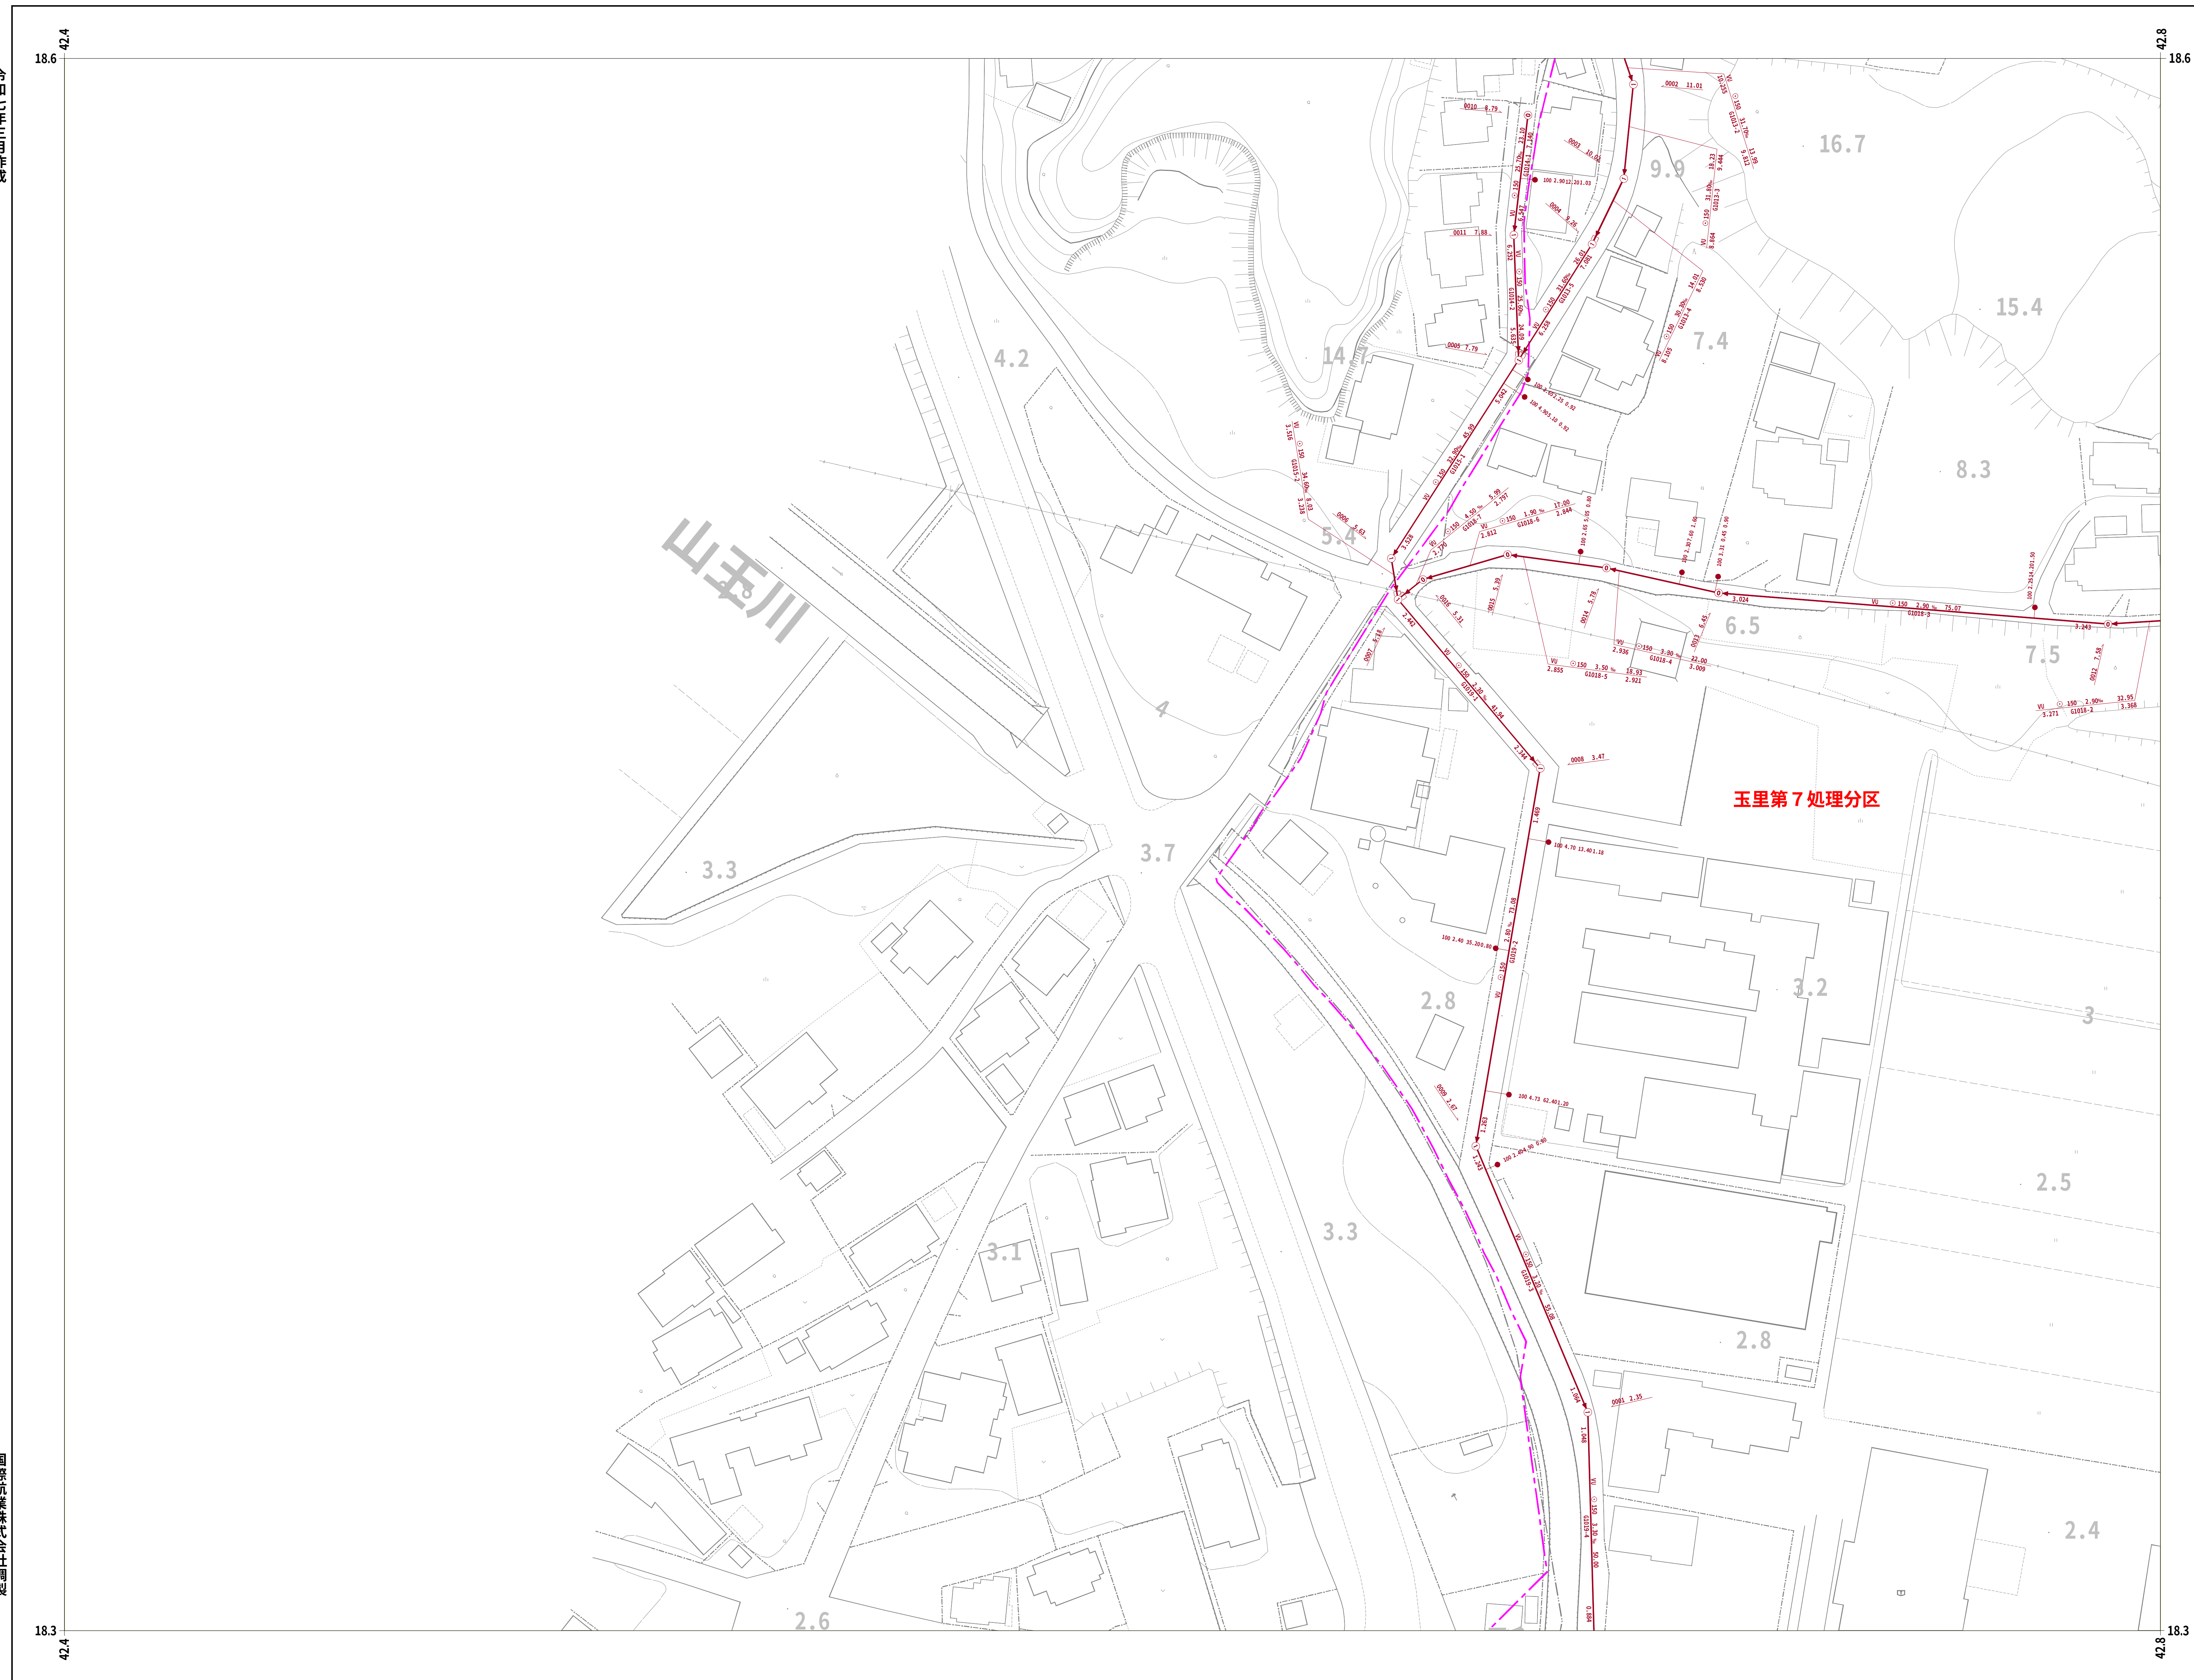

	30-76	
	30-86	30-87
	30-96	30-97

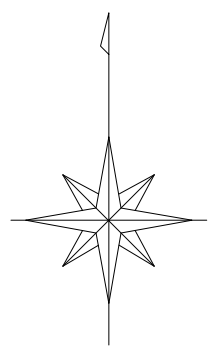


凡 例	
人	孔
0号マンホール(円形Φ75)	①
1号マンホール(円形Φ90)	②
2号マンホール(円形Φ120)	③
3号マンホール(円形Φ150)	④
4号マンホール(円形Φ180)	⑤
5号マンホール(210×120)	⑥
6号マンホール(260×120)	⑦
特殊マンホール	⑧
特1号マンホール(60×90)	⑨
特2号マンホール(120×120)	⑩
特3号マンホール(140×120)	⑪
特4号マンホール(180×120)	⑫
特5号マンホール(Φ150)	⑬
特6号マンホール(Φ180)	⑭
特7号マンホール(210×210)	⑮
楕円マンホール	⑯
矩形マンホール	⑰
小口径マンホール	⑱
マンホール	⑲
ポン付マンホール	㉑
吐 口	㉒
仮想マンホール	+
管止め	!
流域下水道マンホール	㉓
樹	
20cm樹	●
30cm樹	→
0号マンホール樹	○
雨水樹	—
取付管のみ	☆
管止め及び小口径樹	◀
管	渠
幹線	—
枝線	—
幹線 (圧送)	—
枝線 (圧送)	—
幹線 雨水	—







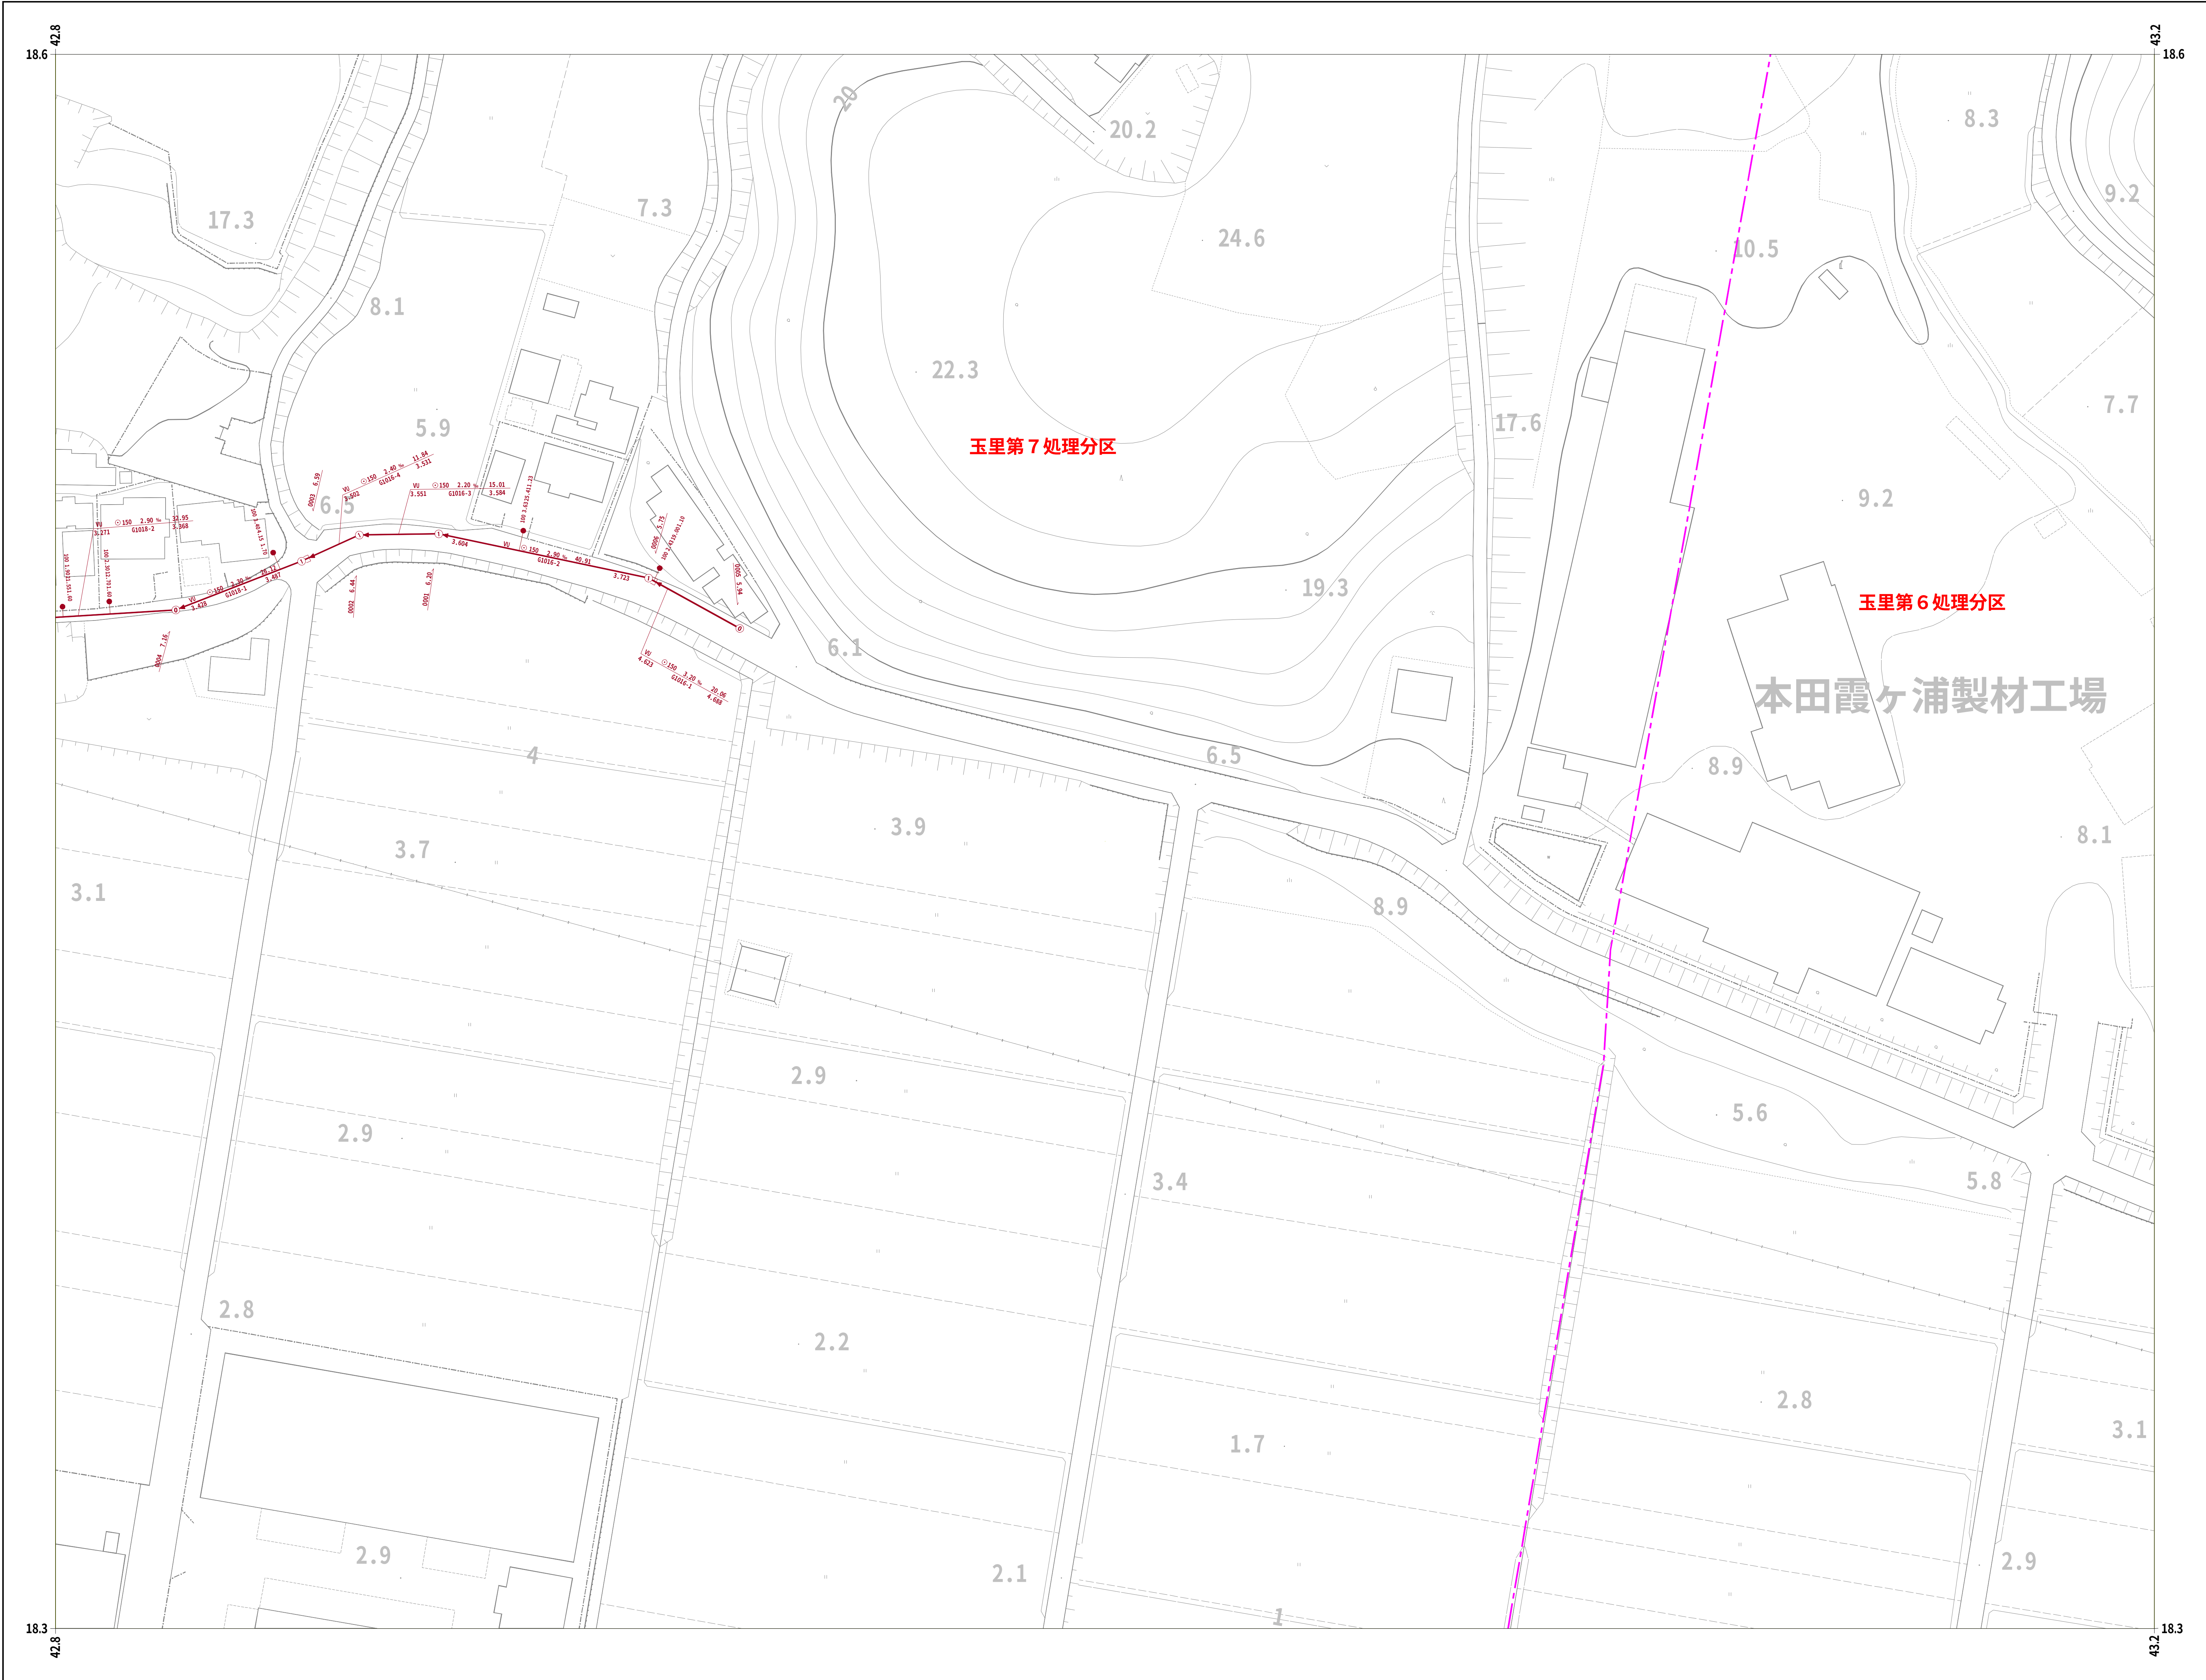

30-76		30-78
30-86	30-87	30-88
30-96	30-97	30-98

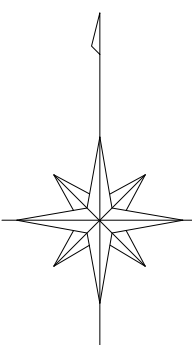


凡 例	
人 孔	
0号マンホール(円形φ75)	①
1号マンホール(円形φ90)	②
2号マンホール(円形φ120)	③
3号マンホール(円形φ150)	④
4号マンホール(円形φ180)	⑤
5号マンホール(210×120)	⑥
6号マンホール(260×120)	⑦
特殊マンホール	⑧
特 1号マンホール(60×90)	⑨
特 2号マンホール(120×120)	⑩
特 3号マンホール(140×120)	⑪
特 4号マンホール(180×120)	⑫
特 5号マンホール(φ150)	⑬
特 6号マンホール(φ180)	⑭
特 7号マンホール(210×210)	⑮
楕円マンホール	⑯
矩形マンホール	⑰
小口径マンホール	⑱
マンシホール	⑲
ポンプ付マンホール	⑳
吐 口	㉑
仮想マンホール	㉒
管止め	㉓
流域下水道マンホール	㉔
樹	
20cm樹	㉕
30cm樹	㉖
0号マンホール樹	㉗
雨水樹	㉘
取付管のみ	㉙
管止め及び小口径樹	㉚
管 渠	
幹線	㉛
枝線	㉜
幹線 圧送)	㉝
枝線 圧送)	㉞
幹線 雨水)	㉟

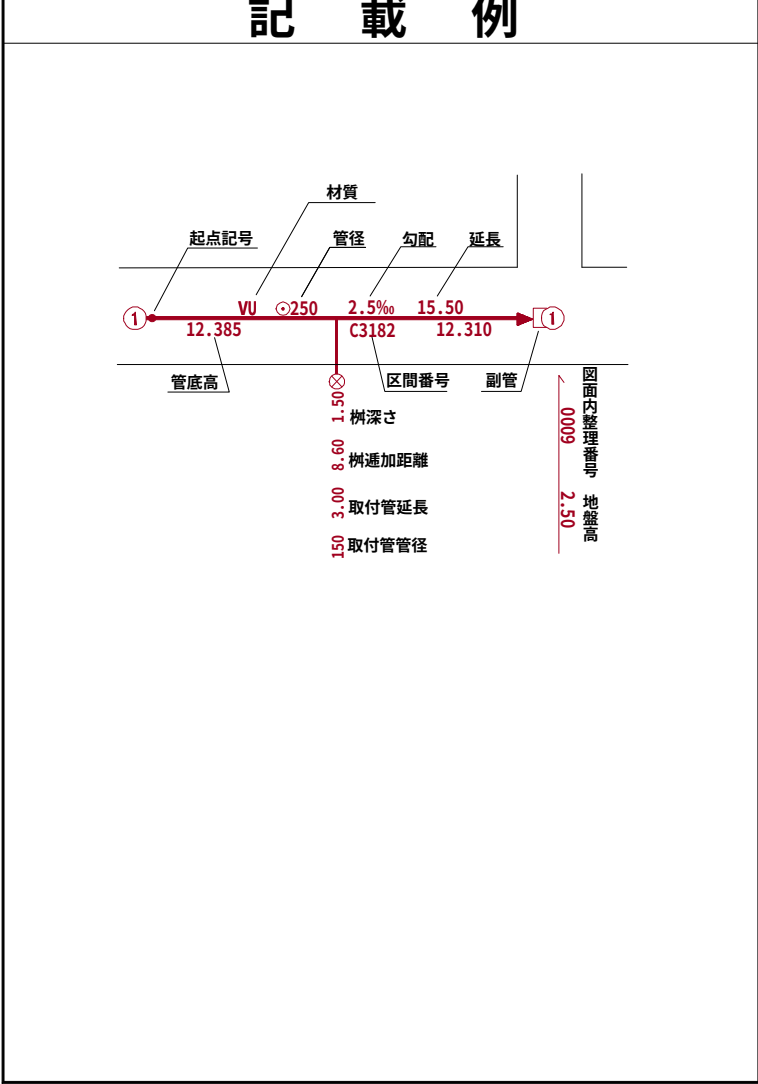


小美玉市

令和七年三月作成


国際航業株式会社調製

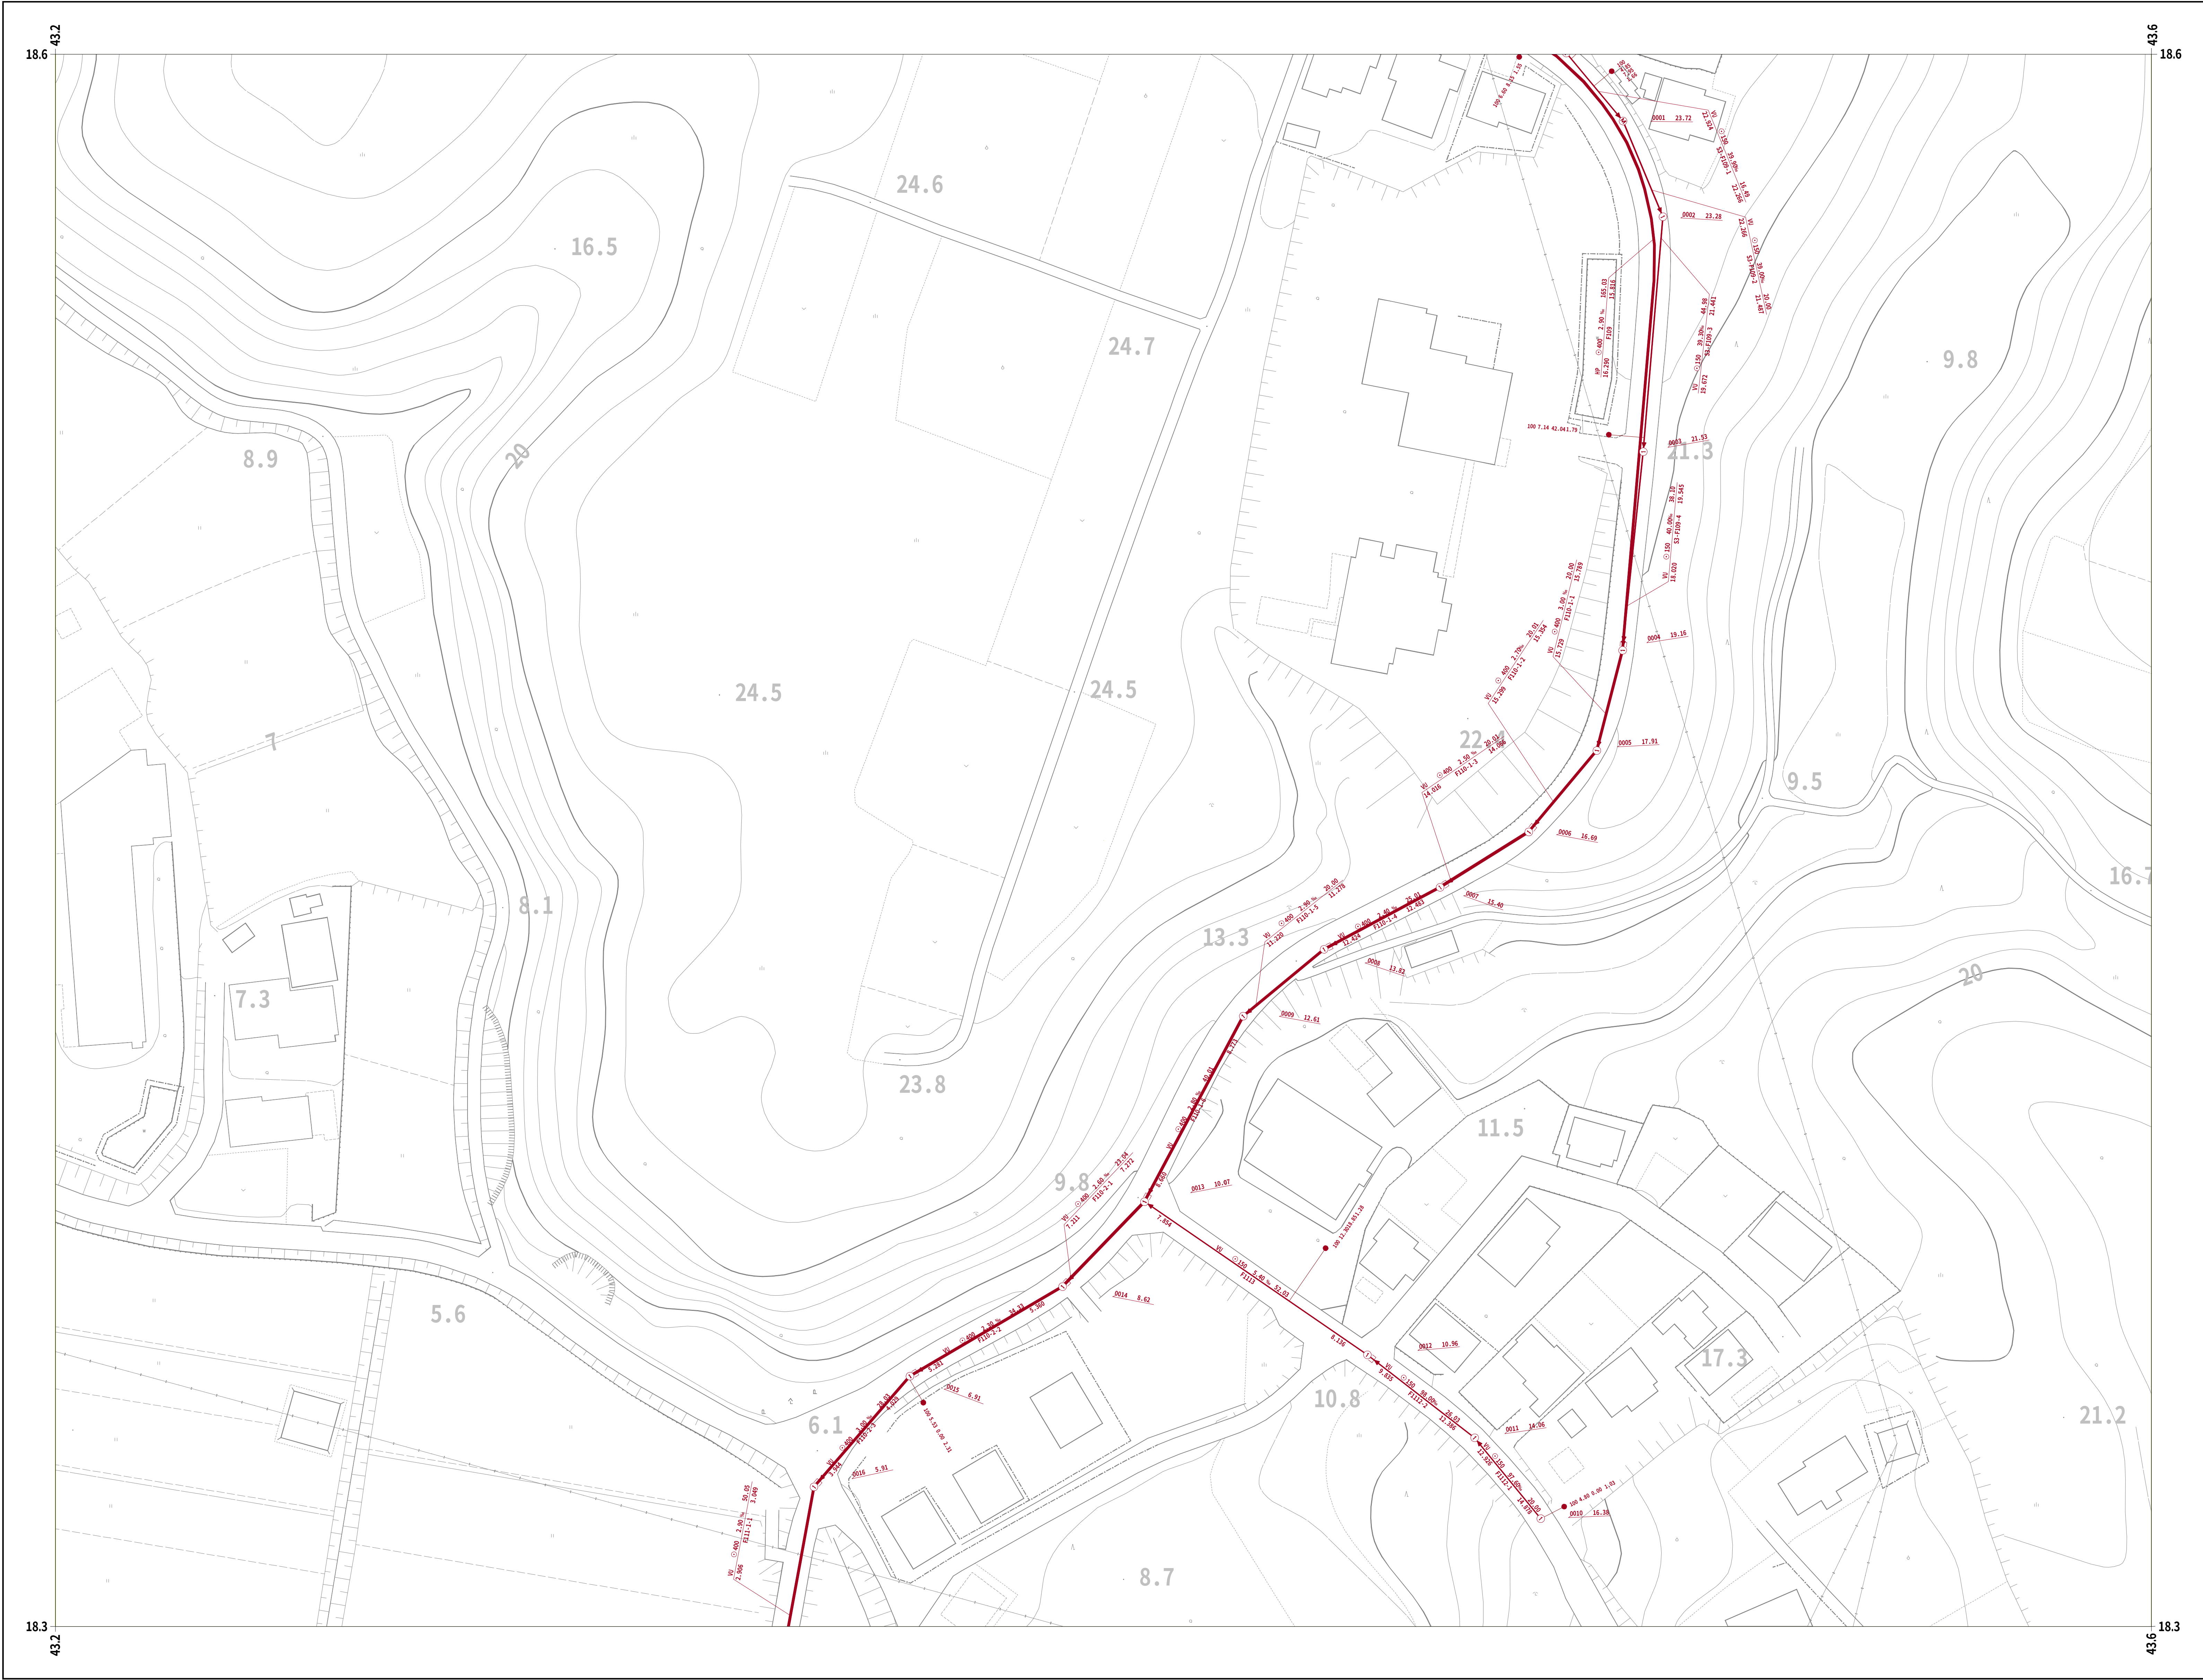


	30-78	30-79
30-87	30-88	
30-97	30-98	30-99

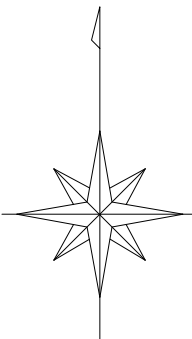


凡 例	
人	孔
0号マンホール(円形Φ75)	①
1号マンホール(円形Φ90)	②
2号マンホール(円形Φ120)	③
3号マンホール(円形Φ150)	④
4号マンホール(円形Φ180)	⑤
5号マンホール(210×120)	⑥
6号マンホール(260×120)	⑦
特殊マンホール	⑧
特 1号マンホール(60×90)	⑨
特 2号マンホール(120×120)	⑩
特 3号マンホール(140×120)	⑪
特 4号マンホール(180×120)	⑫
特 5号マンホール(Φ150)	⑬
特 6号マンホール(Φ180)	⑭
特 7号マンホール(210×210)	⑮
楕円マンホール	⑯
矩形マンホール	⑰
小口径マンホール	●
マンシホール	○
ポンプ付マンホール	⊕
吐 口	↑
仮想マンホール	×
管止め	
流域下水道マンホール	⊙
樹	
20cm樹	—●—
30cm樹	—●—
0号マンホール樹	—○—
雨水樹	—●—
取付管のみ	—○—
管止め及び小口径樹	—●—
管 渠	
幹線	—
枝線	—
幹線 (圧送)	—
枝線 (圧送)	—
幹線 雨水)	—

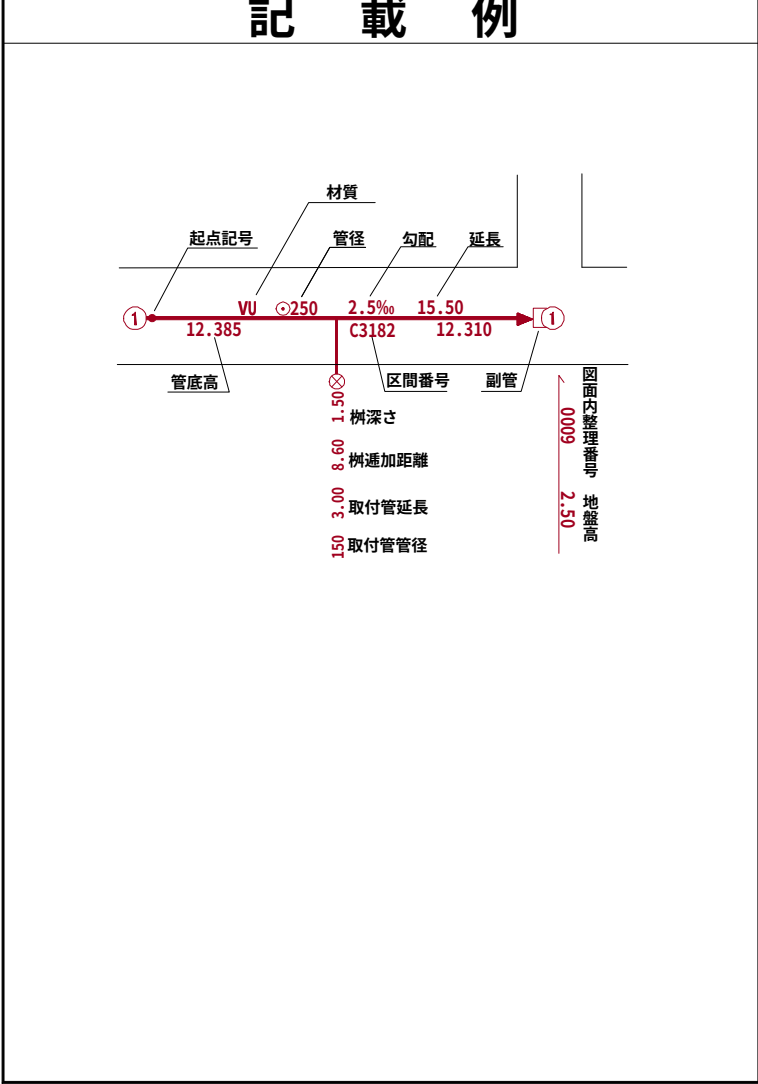


小美玉市

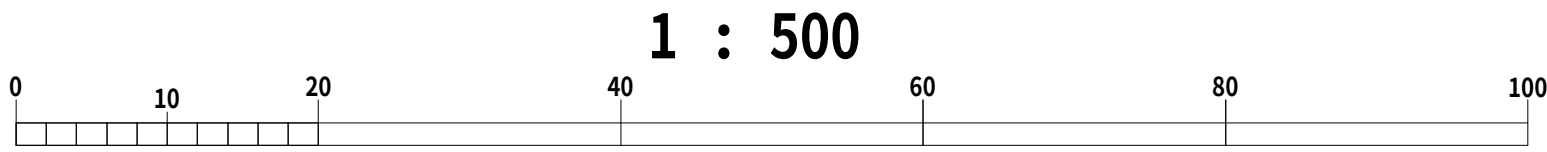


令和七年三月作成

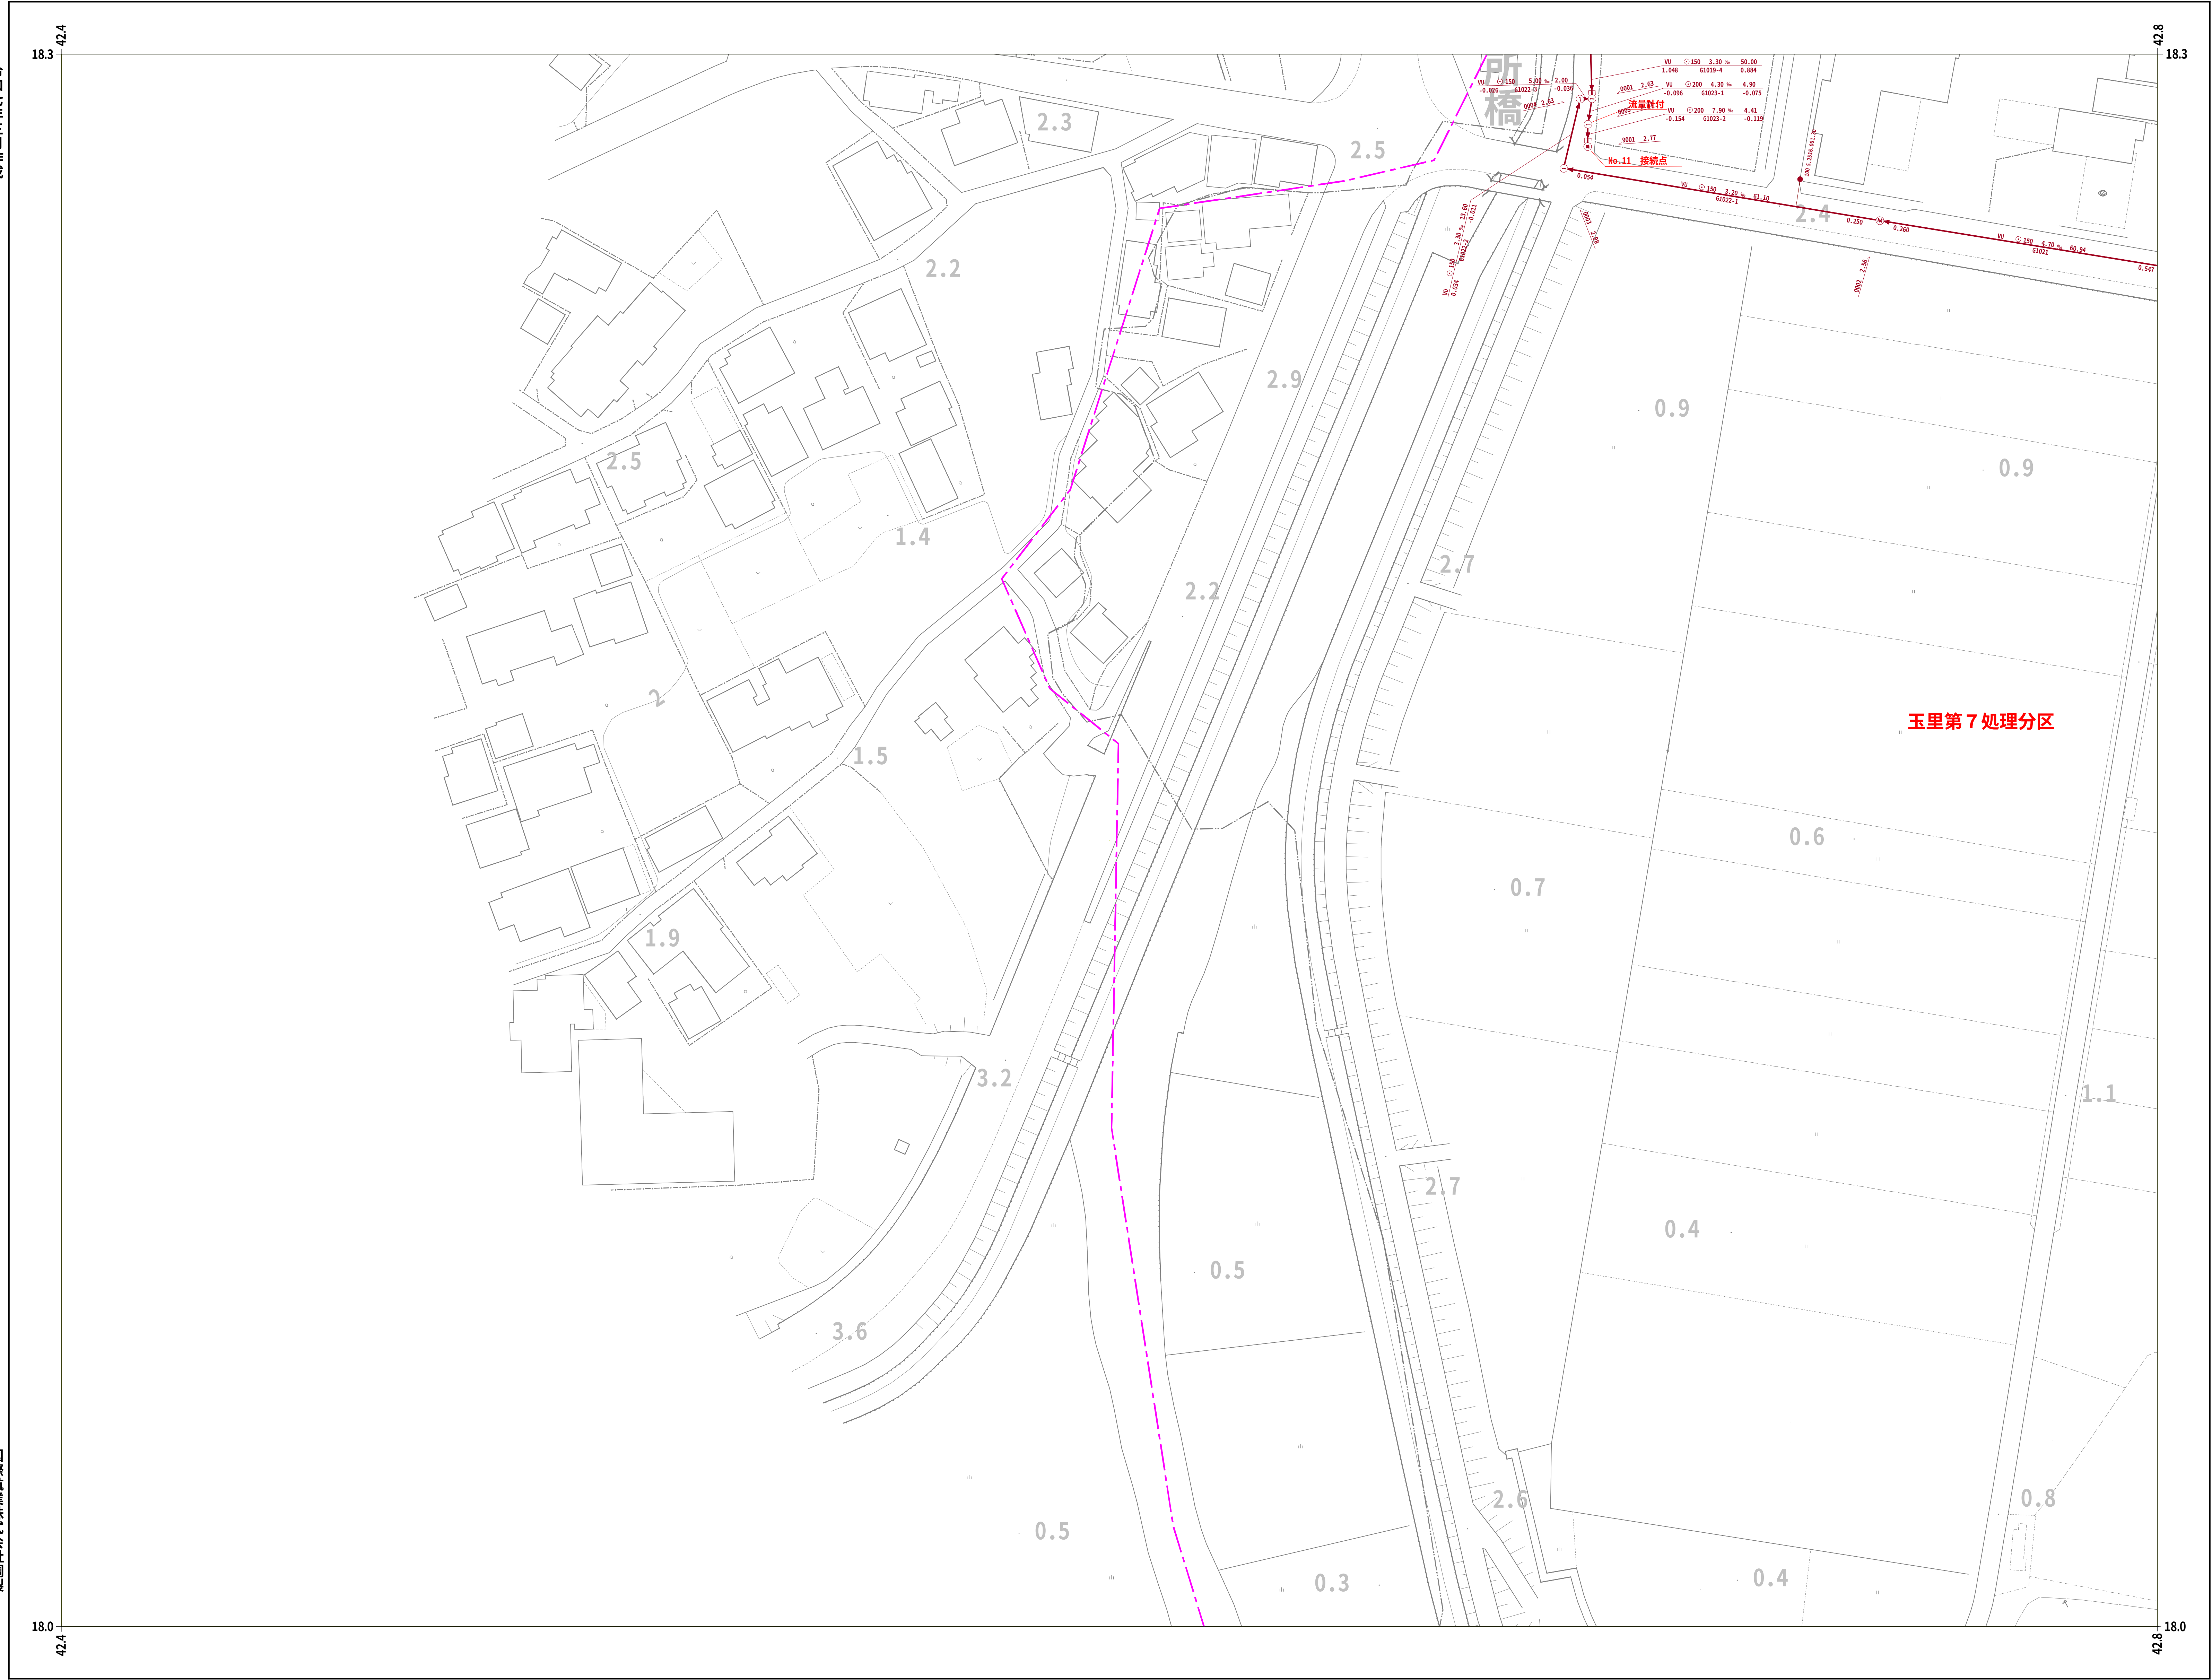


	30-86	30-87
	30-96	30-97

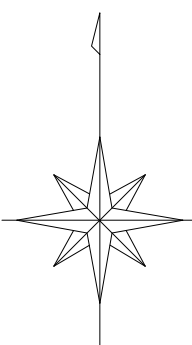

凡 例	
人 孔	
0号マンホール(円形φ75)	①
1号マンホール(円形φ90)	②
2号マンホール(円形φ120)	③
3号マンホール(円形φ150)	④
4号マンホール(円形φ180)	⑤
5号マンホール(210×120)	⑥
6号マンホール(260×120)	⑦
特殊マンホール	⑧
特 1号マンホール(60×90)	⑨
特 2号マンホール(120×120)	⑩
特 3号マンホール(140×120)	⑪
特 4号マンホール(180×120)	⑫
特 5号マンホール(φ150)	⑬
特 6号マンホール(φ180)	⑭
特 7号マンホール(210×210)	⑮
楕円マンホール	⑯
矩形マンホール	⑰

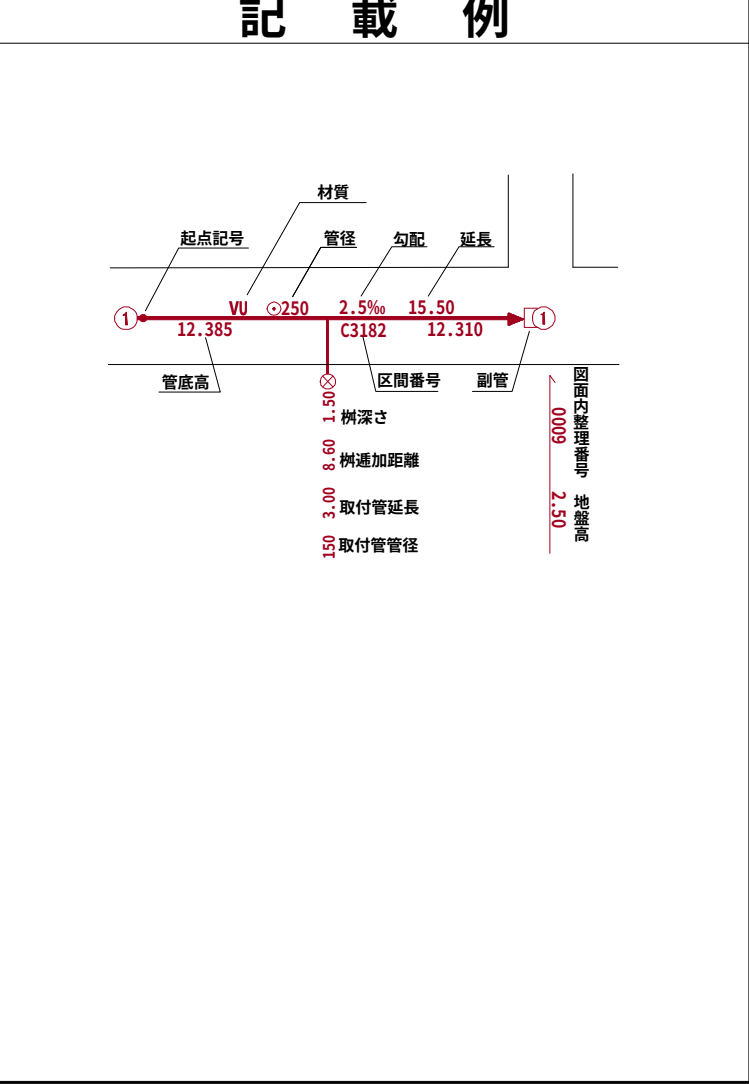


小美玉市

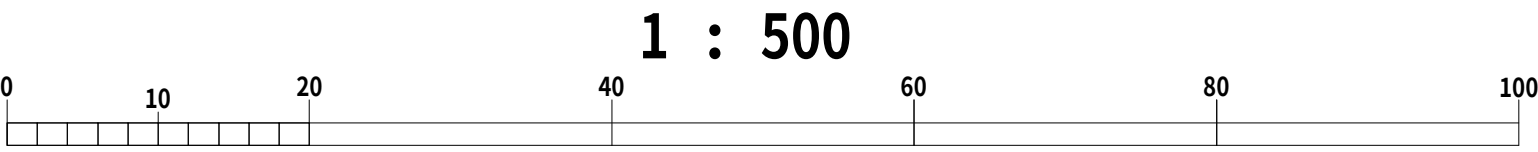


国際航業株式会社調製

令和七年三月作成


国際航業株式会社調製

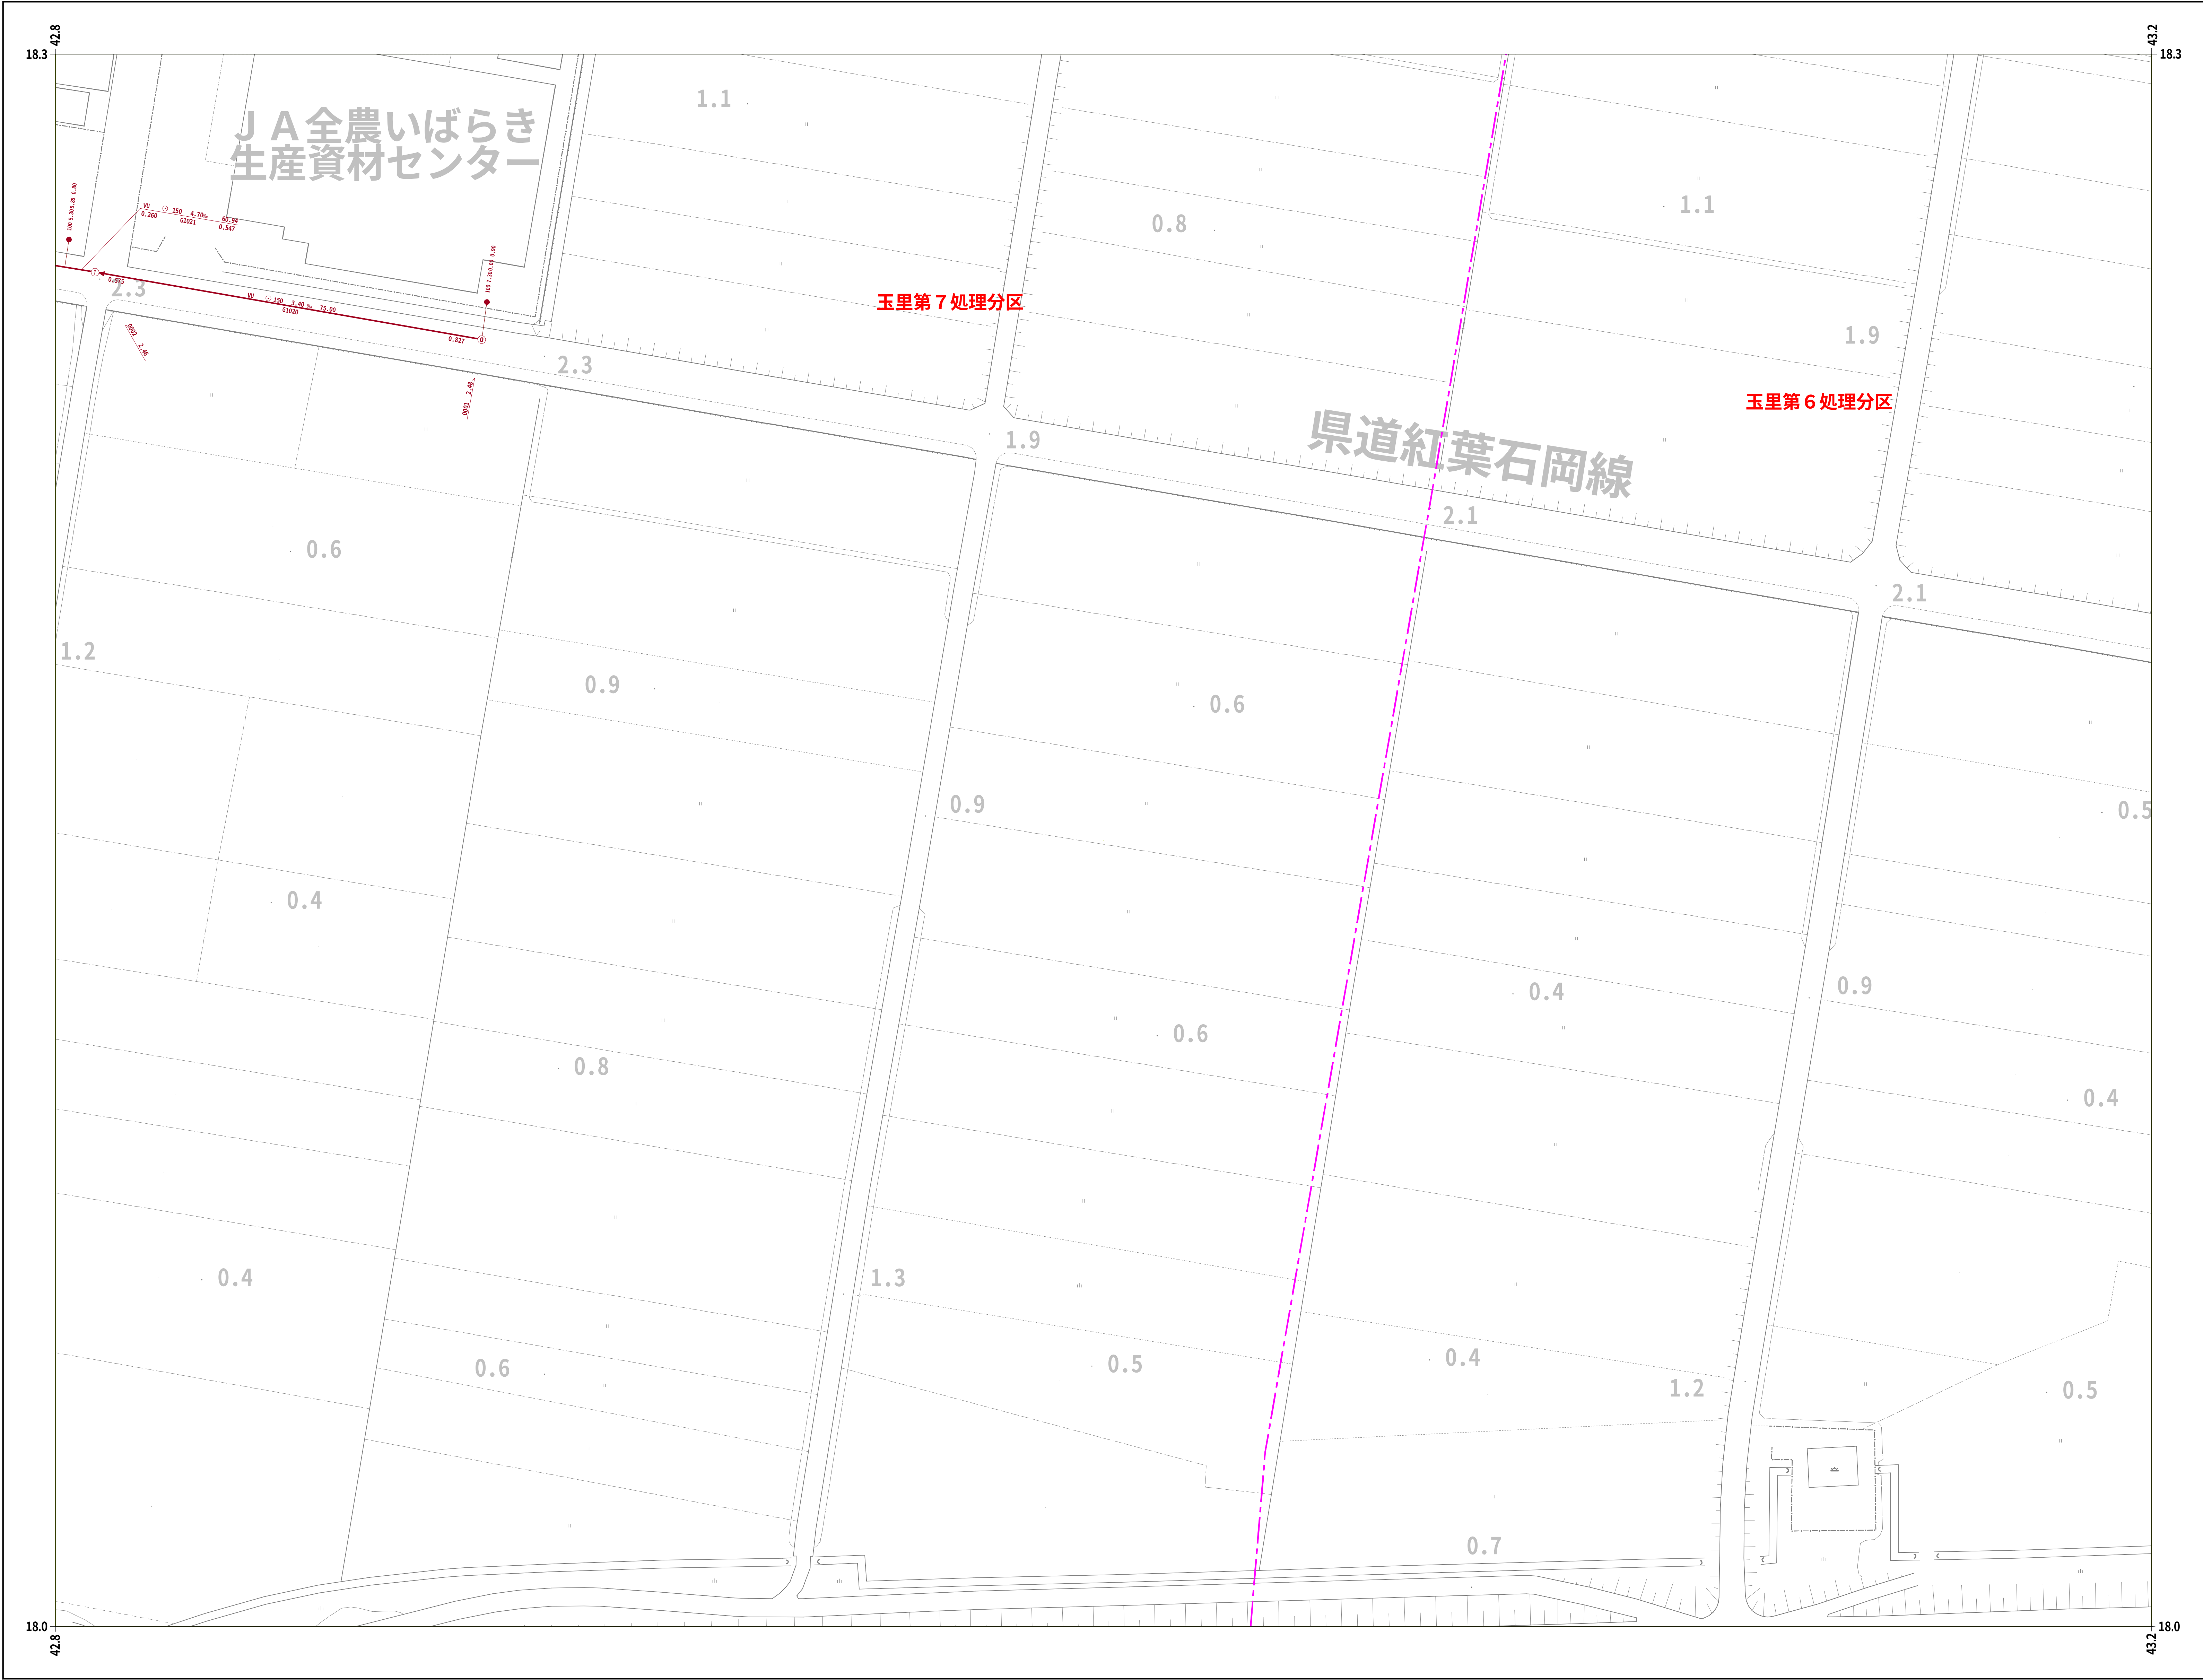


30-86	30-87	30-88
30-96	30-97	30-98

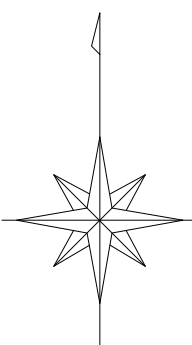

凡 例	
人	孔
0号マンホール(円形φ75)	①
1号マンホール(円形φ90)	②
2号マンホール(円形φ120)	③
3号マンホール(円形φ150)	④
4号マンホール(円形φ180)	⑤
5号マンホール(210×120)	⑥
6号マンホール(260×120)	⑦
特殊マンホール	⑧
特 1号マンホール(60×90)	⑨
特 2号マンホール(120×120)	⑩
特 3号マンホール(140×120)	⑪
特 4号マンホール(180×120)	⑫
特 5号マンホール(φ150)	⑬
特 6号マンホール(φ180)	⑭
特 7号マンホール(210×210)	⑮
楕円マンホール	⑯
矩形マンホール	⑰
小口径マンホール	●
マンシホール	⑱
ポンプ付マンホール	⑲
吐 口	↑
仮想マンホール	*
管止め	┘
流域下水道マンホール	⑳
樹	
20cm樹	—●—
30cm樹	—●—
0号マンホール樹	—○—
雨水樹	—●—
取付管のみ	—●—
管止め及び小口径樹	—●—
管 渠	
幹線	—
枝線	—
幹線 (圧送)	—
枝線 (圧送)	—
幹線 雨水	—

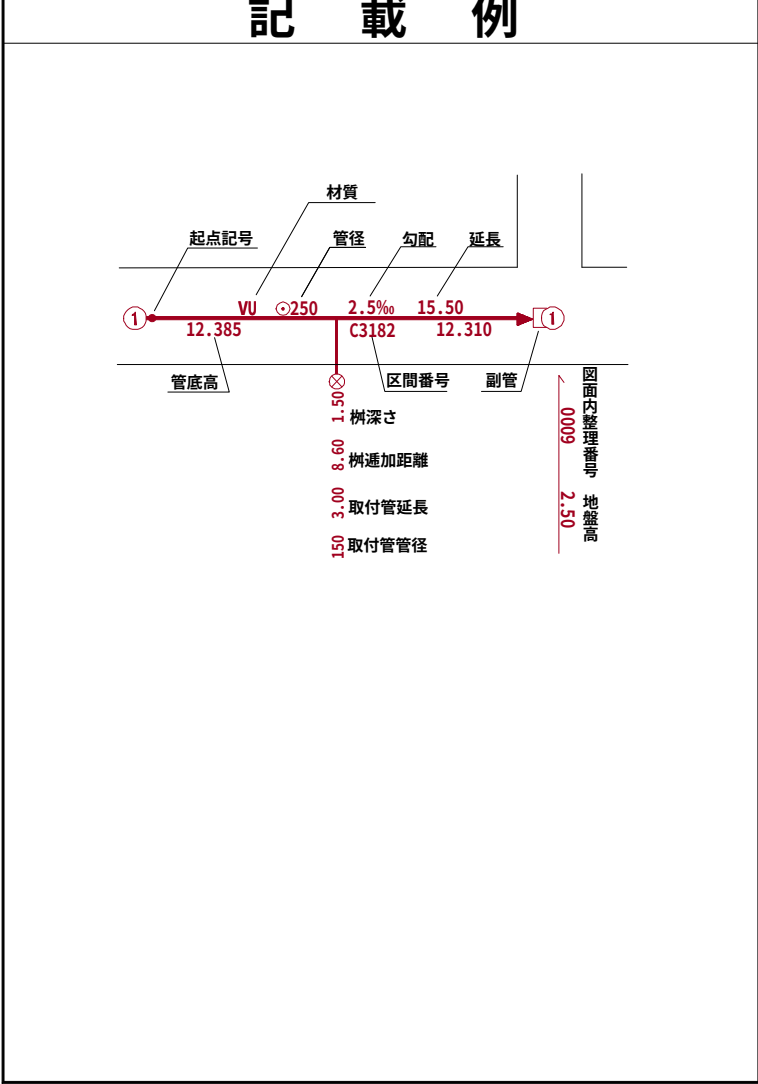


小美玉市

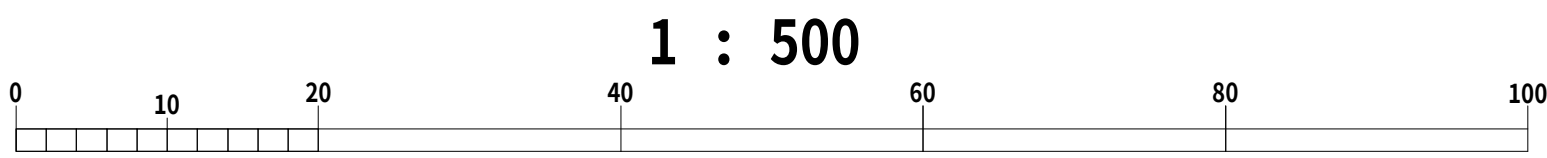


小美玉市公共下水道台帳施設平面図

令和七年三月作成

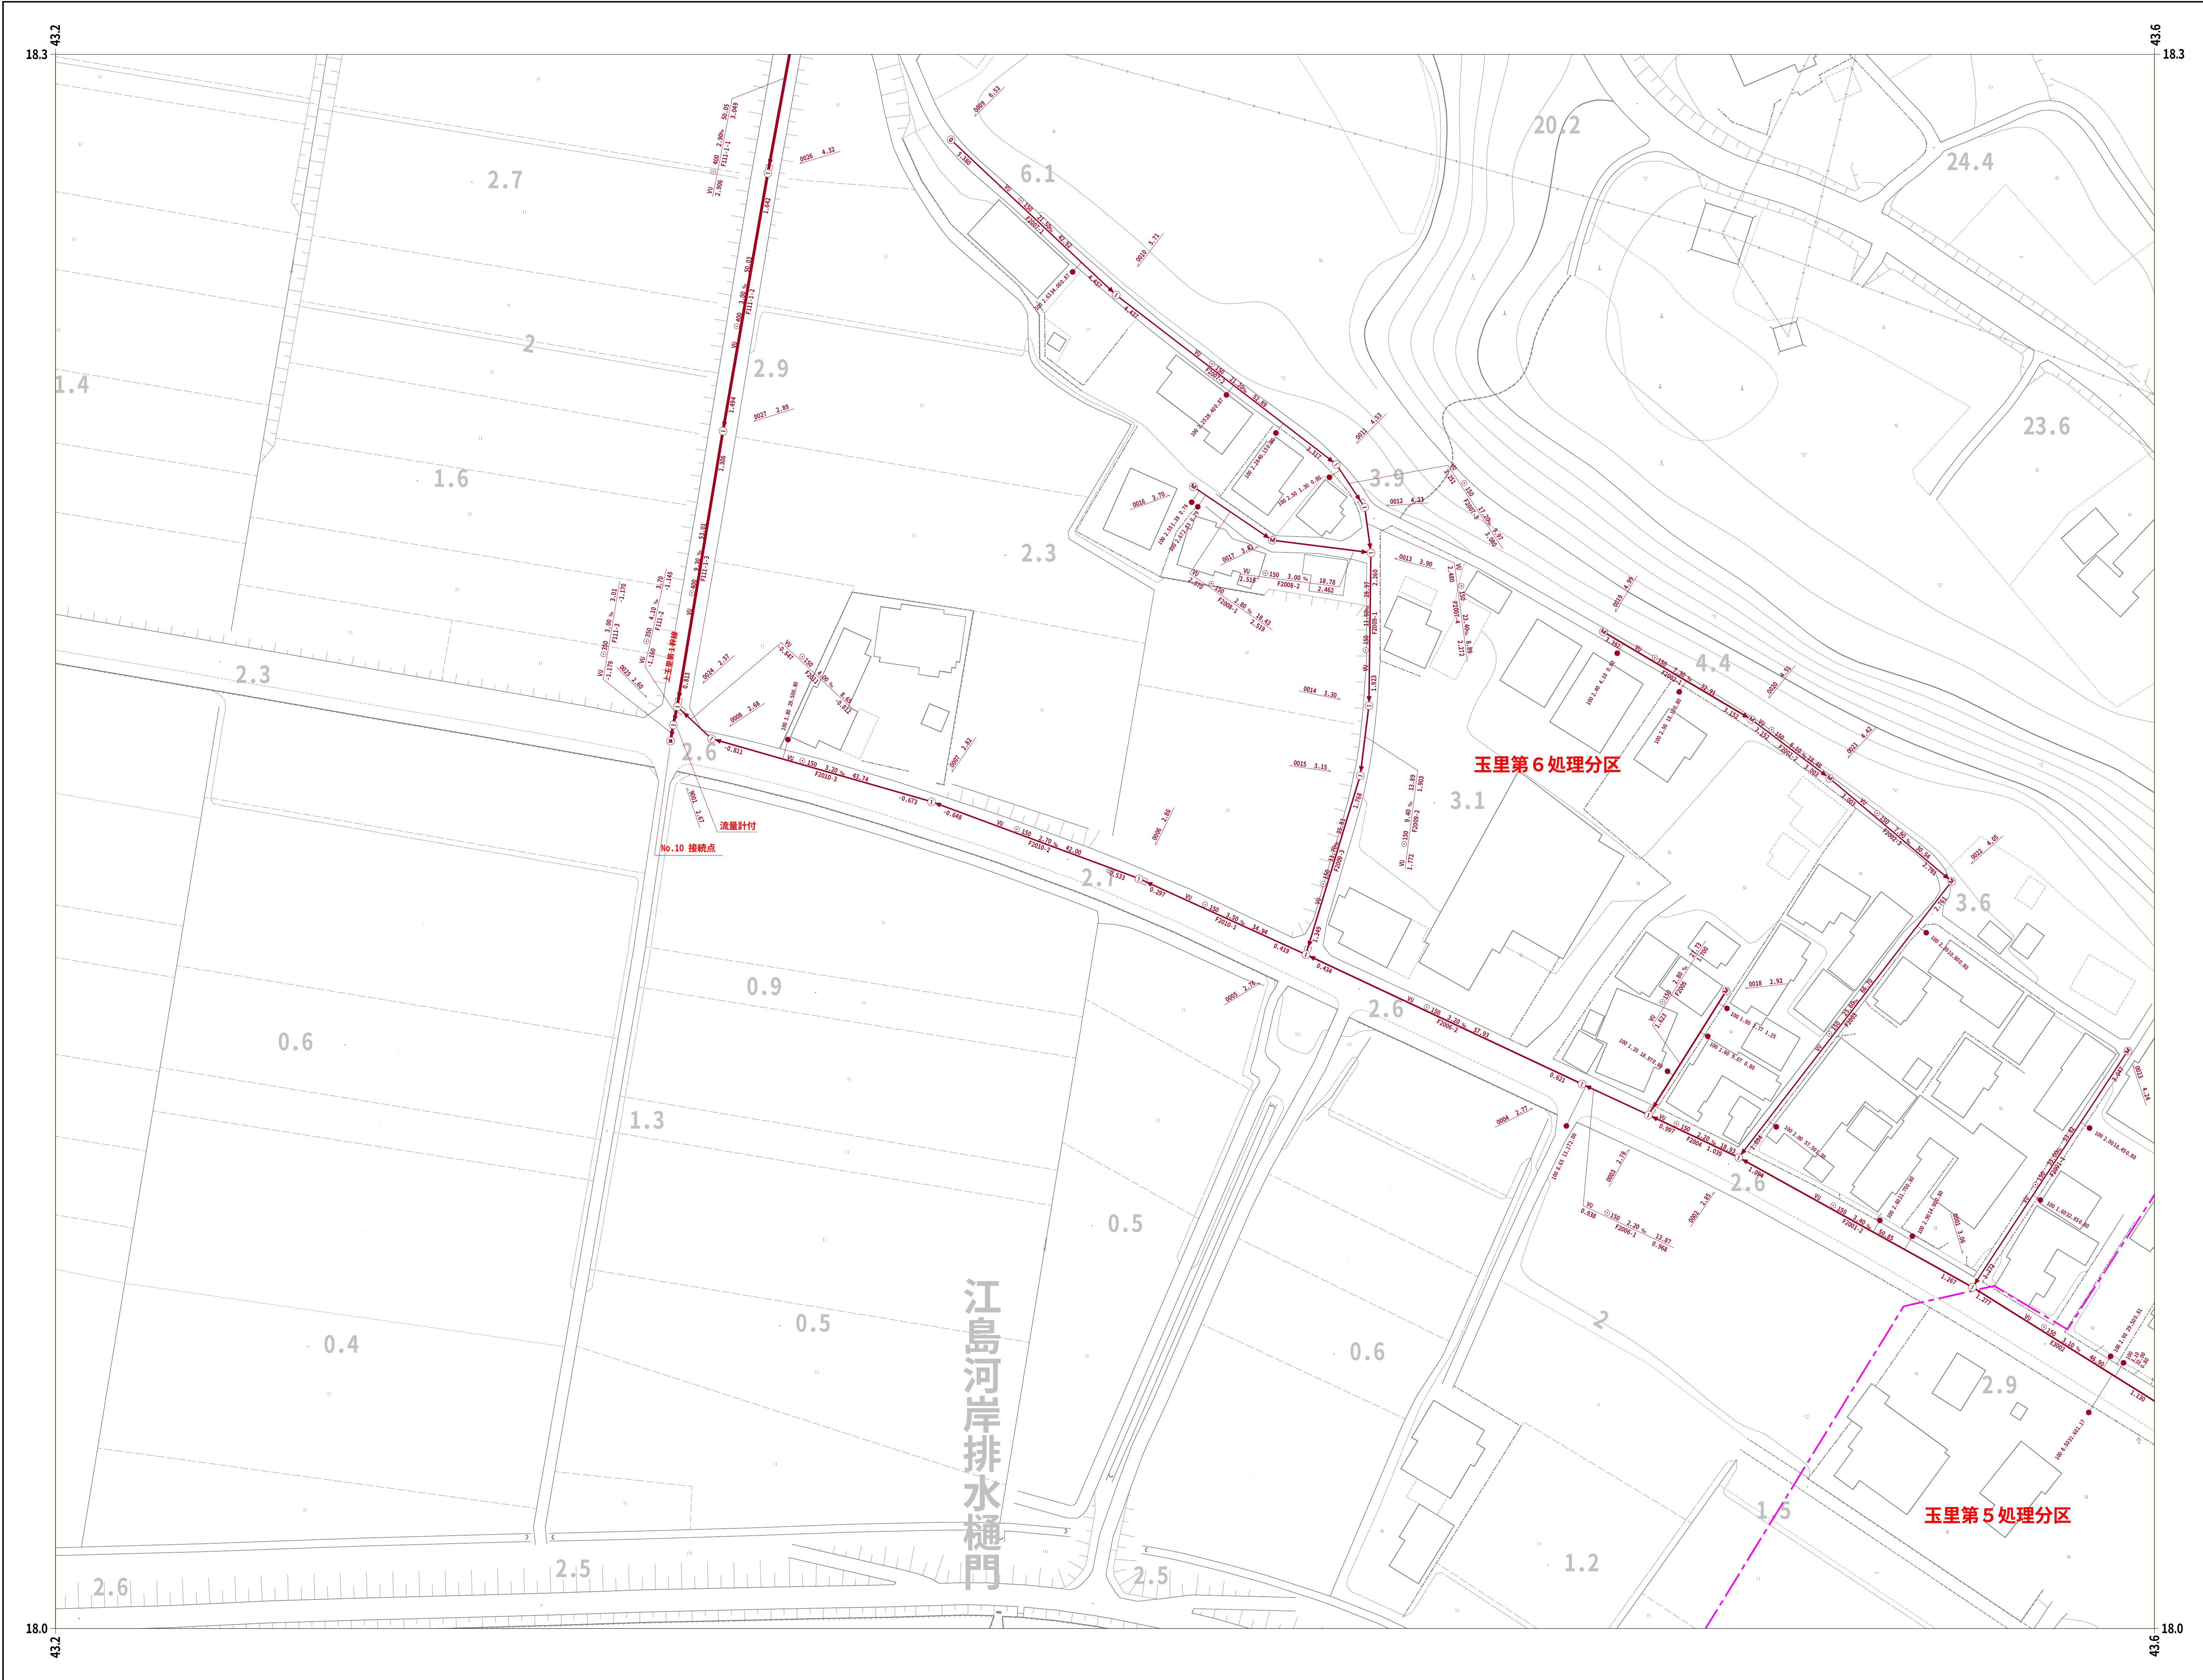

30-87	30-88	
30-97	30-98	30-99
		40-09

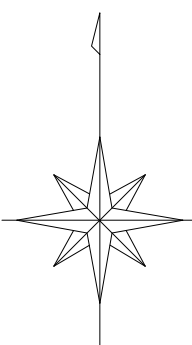

凡 例

人 孔	
0号マンホール(円形φ75)	⑦
1号マンホール(円形φ90)	①
2号マンホール(円形φ120)	②
3号マンホール(円形φ150)	③
4号マンホール(円形φ180)	④
5号マンホール(210×120)	⑤
6号マンホール(260×120)	⑥
特殊マンホール	※
特 1号マンホール(60×90)	①
特 2号マンホール(120×120)	②
特 3号マンホール(140×120)	③
特 4号マンホール(180×120)	④
特 5号マンホール(φ150)	⑤
特 6号マンホール(φ180)	⑥
特 7号マンホール(210×210)	⑦
楕円マンホール	⑧
矩形マンホール	⑨
小口径マンホール	●
マンホール	○
ポンプ付マンホール	⑩
吐 口	↑
仮想マンホール	×
管止め	
流域下水道マンホール	⑪

樹

20cm樹	—●—
30cm樹	—●—
0号マンホール樹	—○—
雨水樹	—●—
取付管のみ	—○—
管止め及び小口径樹	—●—


管 渠

幹線	—
枝線	—
幹線 圧送)	—
枝線 圧送)	—
幹線 雨水)	—


記 載 例

小美玉市


国際航業株式会社調製

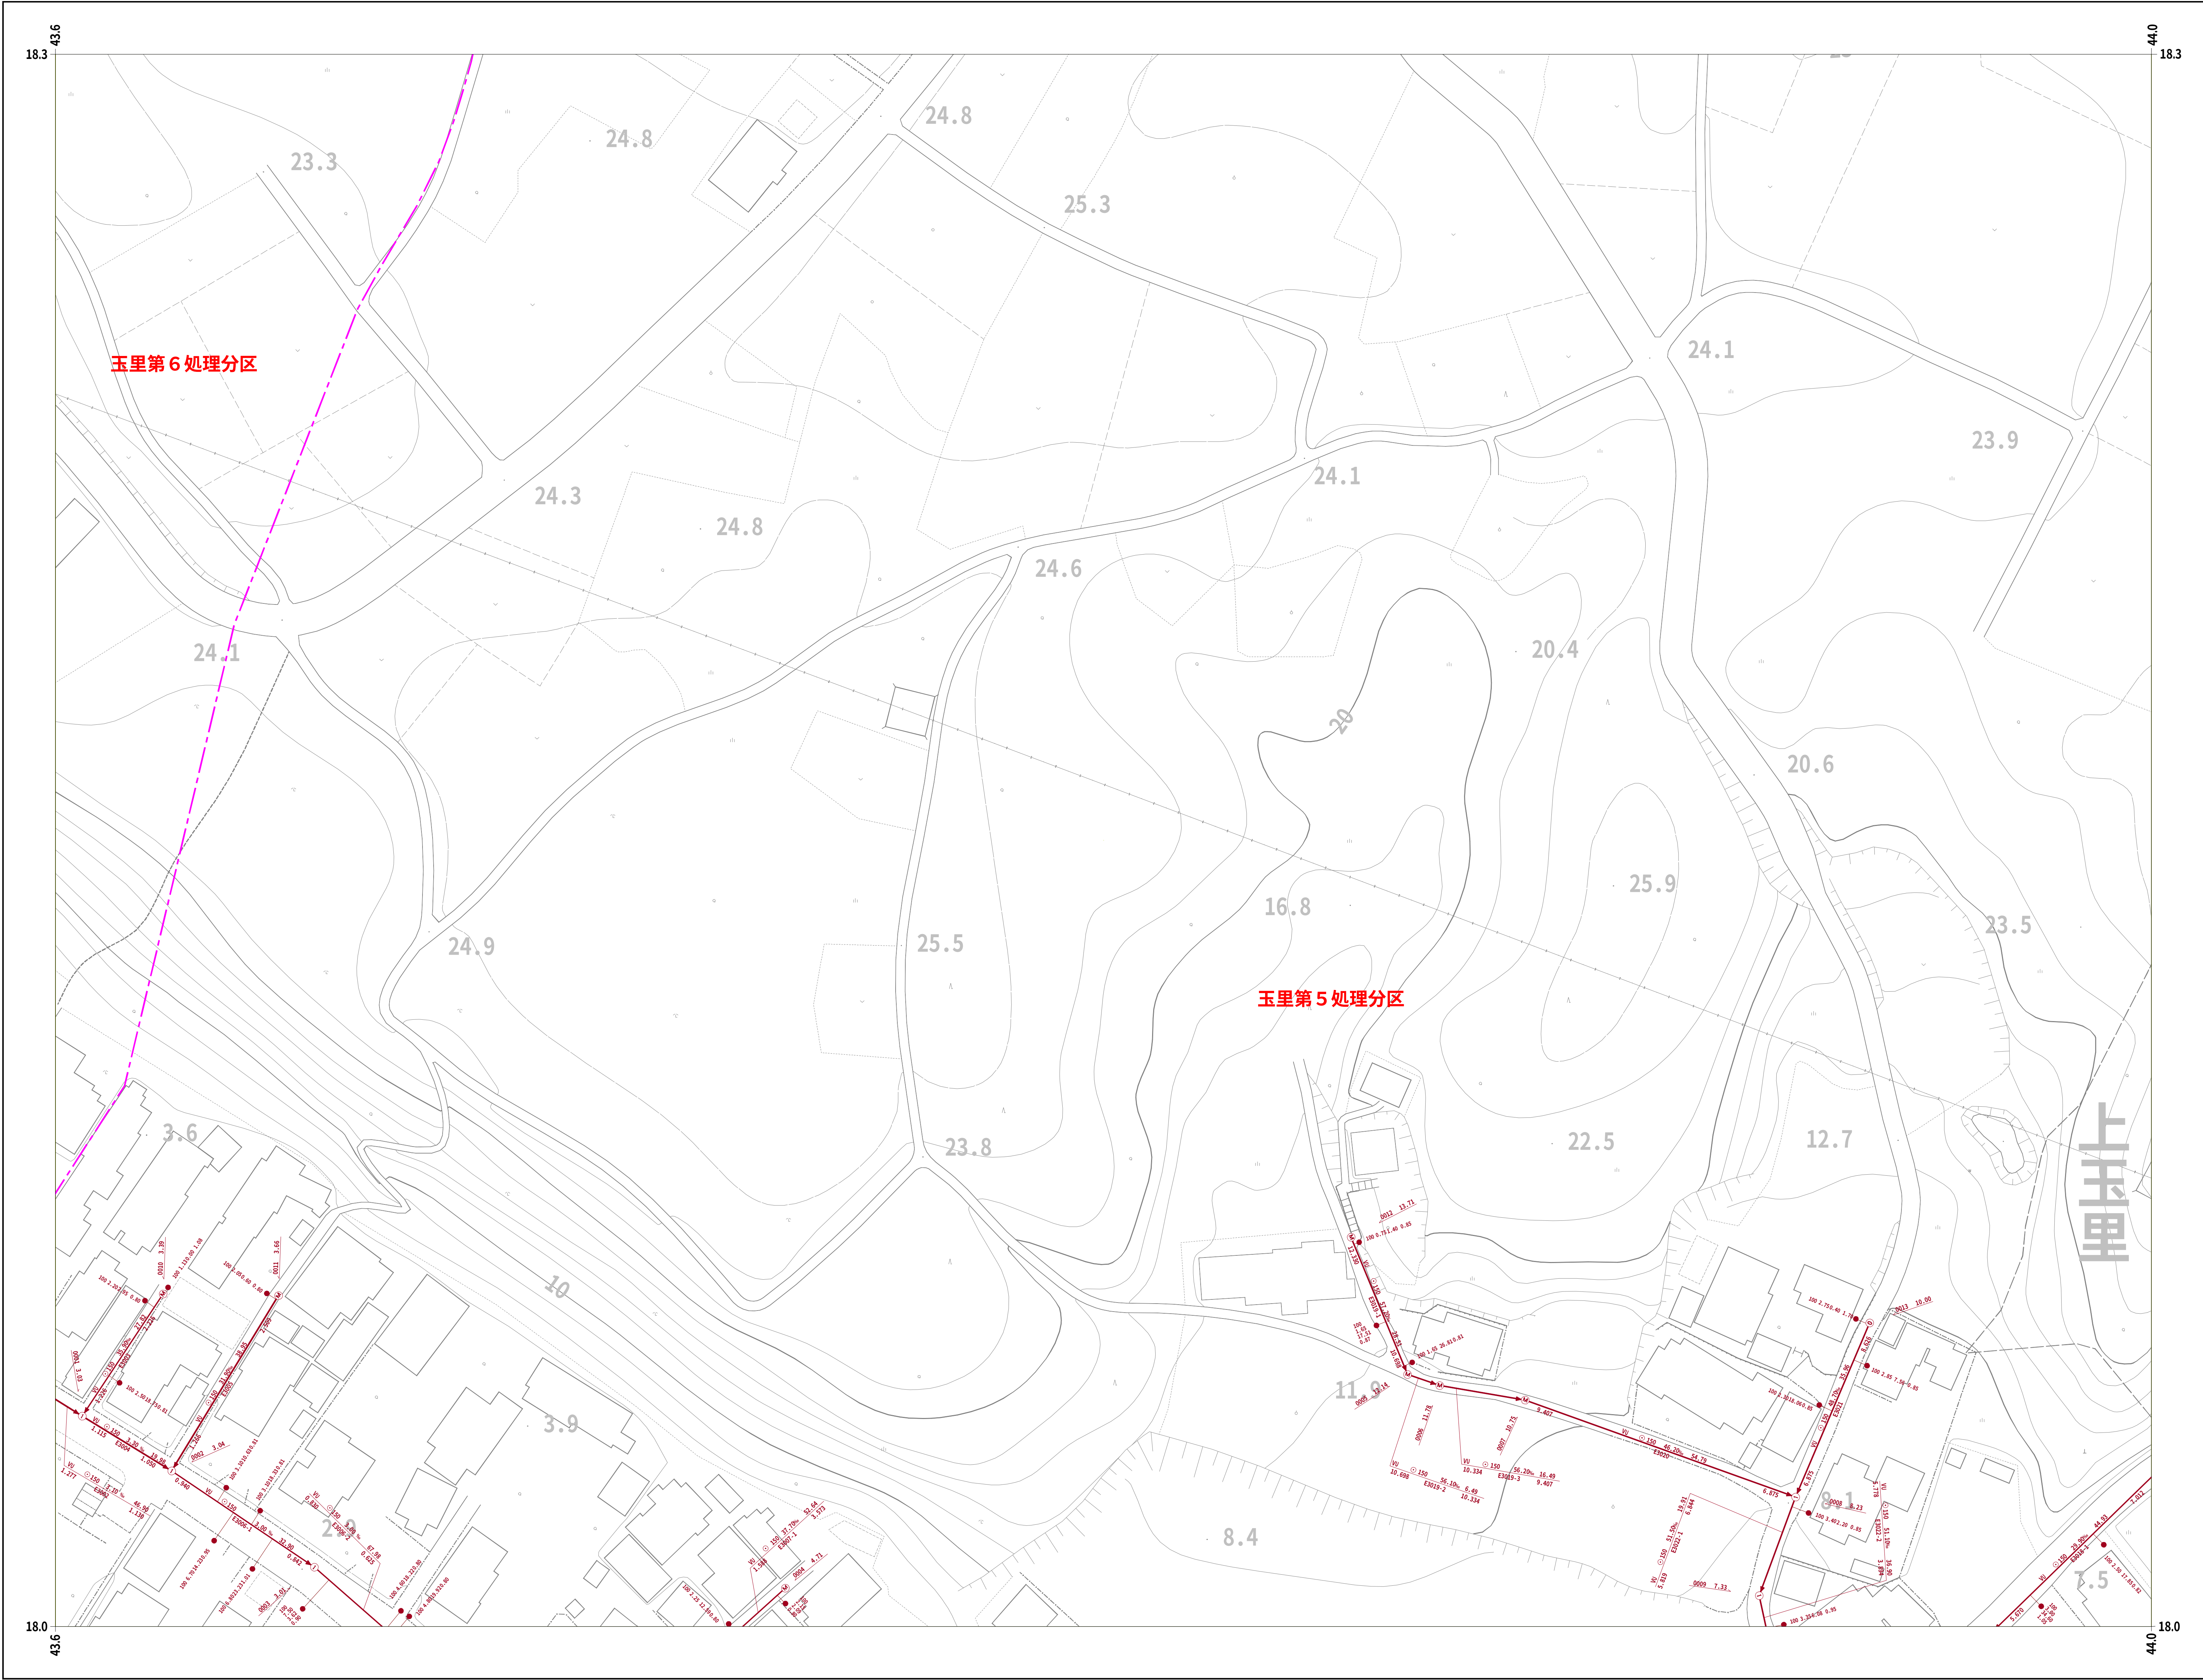


30-88		31-80
30-98	30-99	31-90
	40-09	41-00

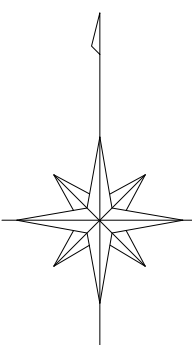

凡 例	
人 孔	
0号マンホール(円形φ75)	①
1号マンホール(円形φ90)	②
2号マンホール(円形φ120)	③
3号マンホール(円形φ150)	④
4号マンホール(円形φ180)	⑤
5号マンホール(210×120)	⑥
6号マンホール(260×120)	⑦
特殊マンホール	⑧
特 1号マンホール(60×90)	⑨
特 2号マンホール(120×120)	⑩
特 3号マンホール(140×120)	⑪
特 4号マンホール(180×120)	⑫
特 5号マンホール(φ150)	⑬
特 6号マンホール(φ180)	⑭
特 7号マンホール(210×210)	⑮
楕円マンホール	⑯
矩形マンホール	⑰
小口径マンホール	⑱
マンホール	⑲
ポンプ付マンホール	⑳
吐 口	㉑
仮想マンホール	㉒
管止め	㉓
流域下水道マンホール	㉔
樹	
20cm樹	㉕
30cm樹	㉖
0号マンホール樹	㉗
雨水樹	㉘
取付管のみ	㉙
管止め及び小口径樹	㉚
管 渠	
幹線	㉛
枝線	㉜
幹線 圧送)	㉝
枝線 圧送)	㉞
幹線 雨水)	㉟

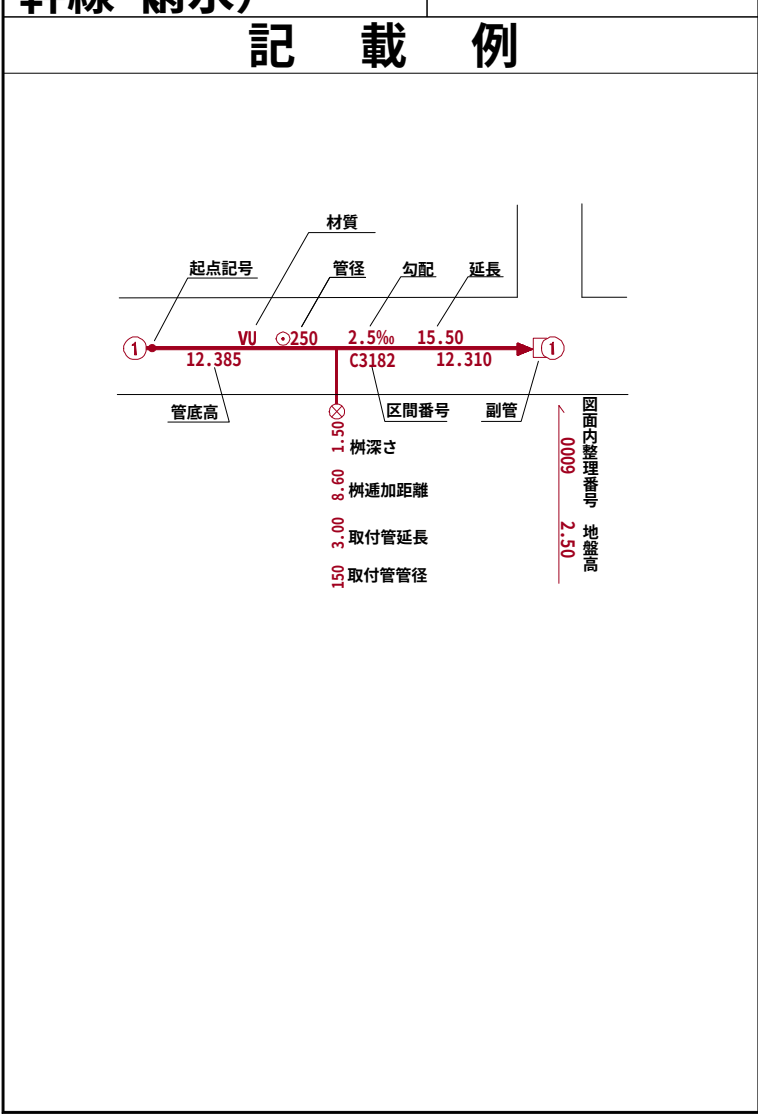

小美玉市

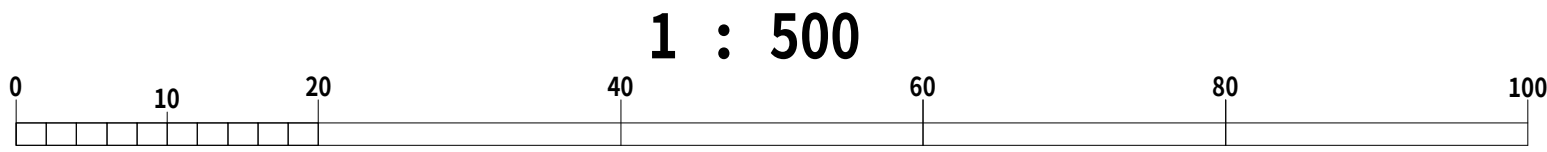

令和七年三月作成

国際航業株式会社調製